


PLANTA ÁTICO - BARRILETE  
ESC. 1 : 50



PLANTA ÁTICO  
ESC. 1 : 50

LEGENDA FORRO

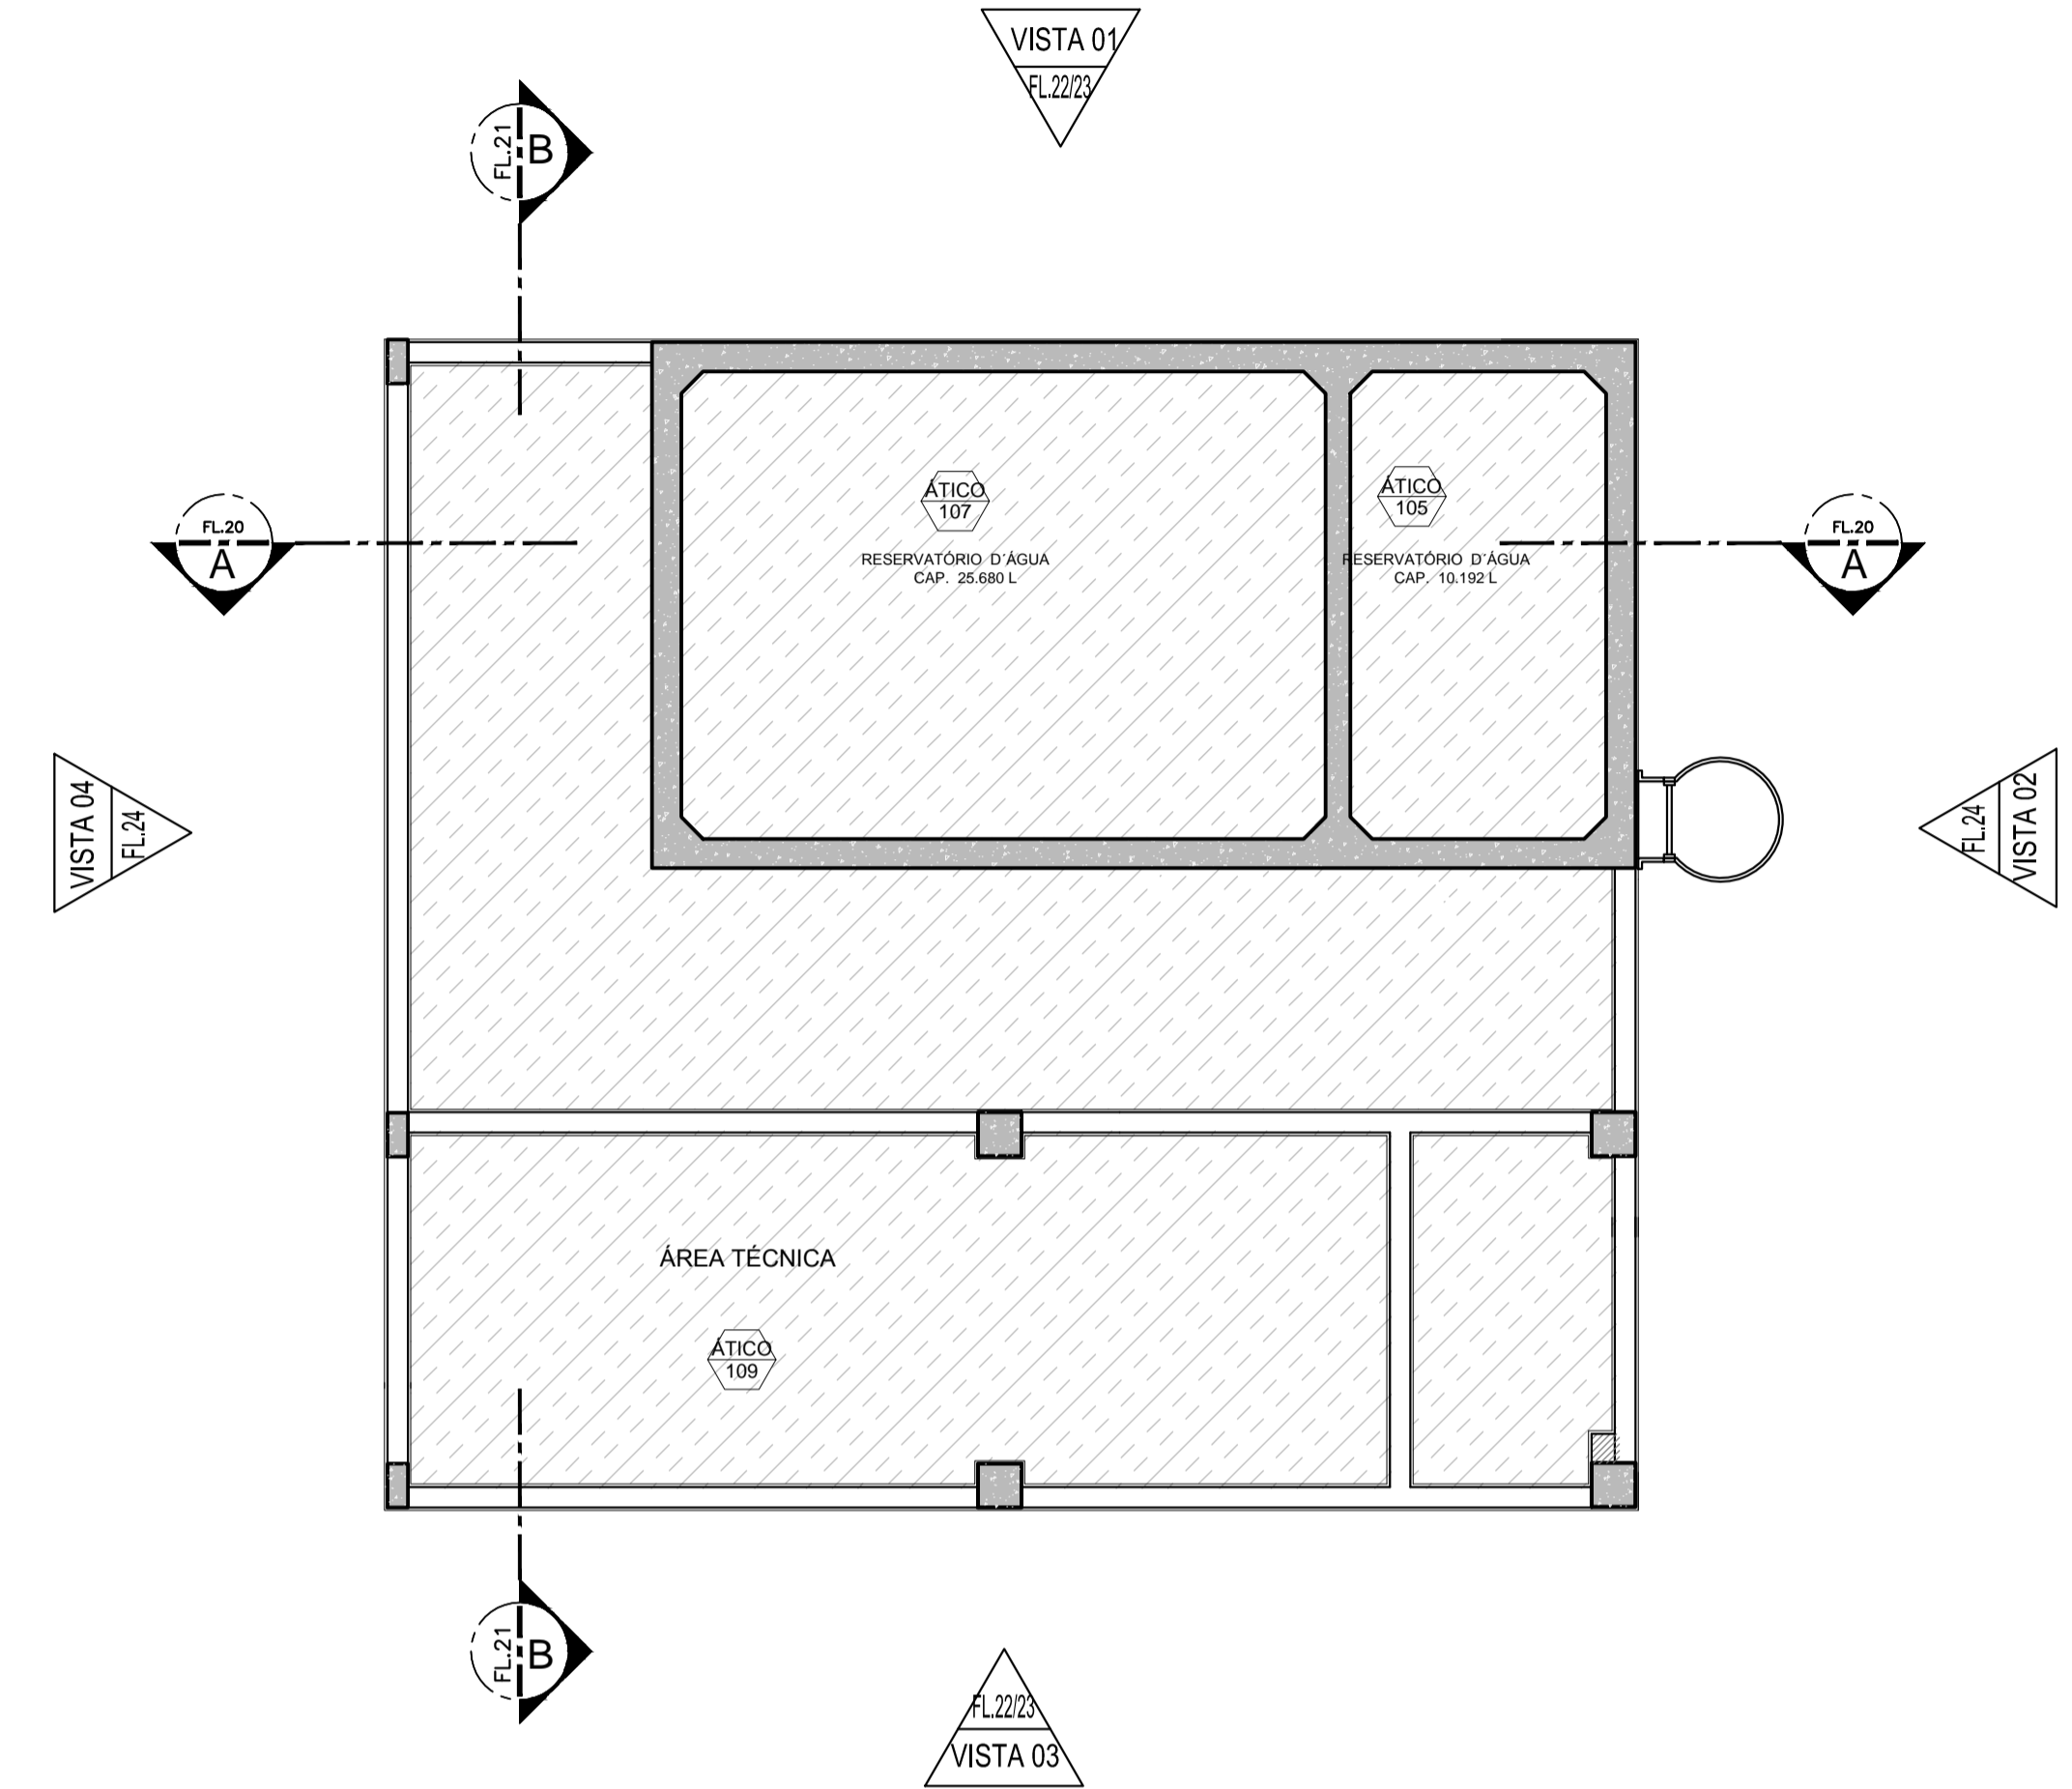

LEGENDA DE NUMERAÇÃO DAS FOLHAS

SÉRIE 100 - IMPLANTAÇÃO E PLANTAS DE ALVENARIAS	SÉRIE 600 - MAPEAMENTO DE CAIXILHOS
SÉRIE 200 - PLANTAS DE LAYOUT	SÉRIE 700 - MAPEAMENTO DE BANCADAS
SÉRIE 300 - PLANTAS DE PAGINAÇÃO DE FORRO	SÉRIE 800 - MAPEAMENTO DE ÁREAS MOLHADAS
SÉRIE 400 - PLANTAS DE PAGINAÇÃO DE PISO	SÉRIE 900 - DETALHES GERAIS
SÉRIE 500 - CORTES E FACHADAS	

OBSERVAÇÕES GERAIS:

- \* Todas as medidas em metros exceto onde indicado;
- \* Antes da execução, conferir todas as medidas no local;
- \* Não tomar medidas em escala na planta;
- \* Toda interferência necessária em alvenaria existente deve ter as medidas confirmadas no local e confrontadas com as medidas fornecidas em projeto executivo podendo haver necessidade de ajustes;
- \* Em caso de reformas, recuperar as áreas que sofrerem danos causados pela intervenção. Principalmente pintura, pisos e jardins. Em cada caso, conferir o padrão existente no local;
- \* Demais especificações em Memorial Descritivo de Arquitetura.

AS BUILT		
01	ESPESURAS ALVENARIAS	DEZ/2014
00	EMIÇÃO INICIAL	JUL/2014
REV.	DESCRIÇÃO	RESPONSÁVEL DATA

PROJETO EXECUTIVO

construção:



Simétrica Engenharia Ltda.  
Rua João Antonio, 18 - 03070  
SÃO PAULO - SP - CEP. 05505-20  
FONE: (11) 3032-1022 / FAX: (11) 3032-2143  
Email - simetrica@simetrica.com.br



Tel./Fax: XXX (11) 40141025  
E-mail: arkhitekt@arkhitekt.com.br  
www.arkhitekt.com.br

**Secretaria de Estado da Saúde**

**GOVERNO DO ESTADO SÃO PAULO**

UNIDADE: HOSPITAL DE BEBEDOURO  
 END: AVENIDA AMÉLIA BERNARDINO CUTRALE - BEBEDOURO - SP  
 REFERÊNCIA: BLOCO 02 - PLANTAS BLOCO DE SERVIÇOS

**GRUPO TÉCNICO DE EDIFICAÇÕES**

PLANTA ÁTICO - FORRO

OBRA: H-000 FOLHA: FL-017  
 ESCALA: 1:50 DATA: DEZ/2014  
 ARQUIVO: HB\_BLO2\_ÁTICO\_EXE\_ARQ\_300\_REV01-R04  
 RESPONSÁVEL: Arq. M. CRISTINA GOMES JOTTEN  
 COORDENADOR DE PROJETO: Arq. M. CRISTINA GOMES JOTTEN  
 DIRETOR DO SETOR: Arq. ADHEMAR DIZIOLI FERNANDES  
 RESPONSÁVEL TÉCNICO: Arq. CAMILO CHINGOTTE