




PLANTA - ÁREA TÉCNICA
ESC. 1:25

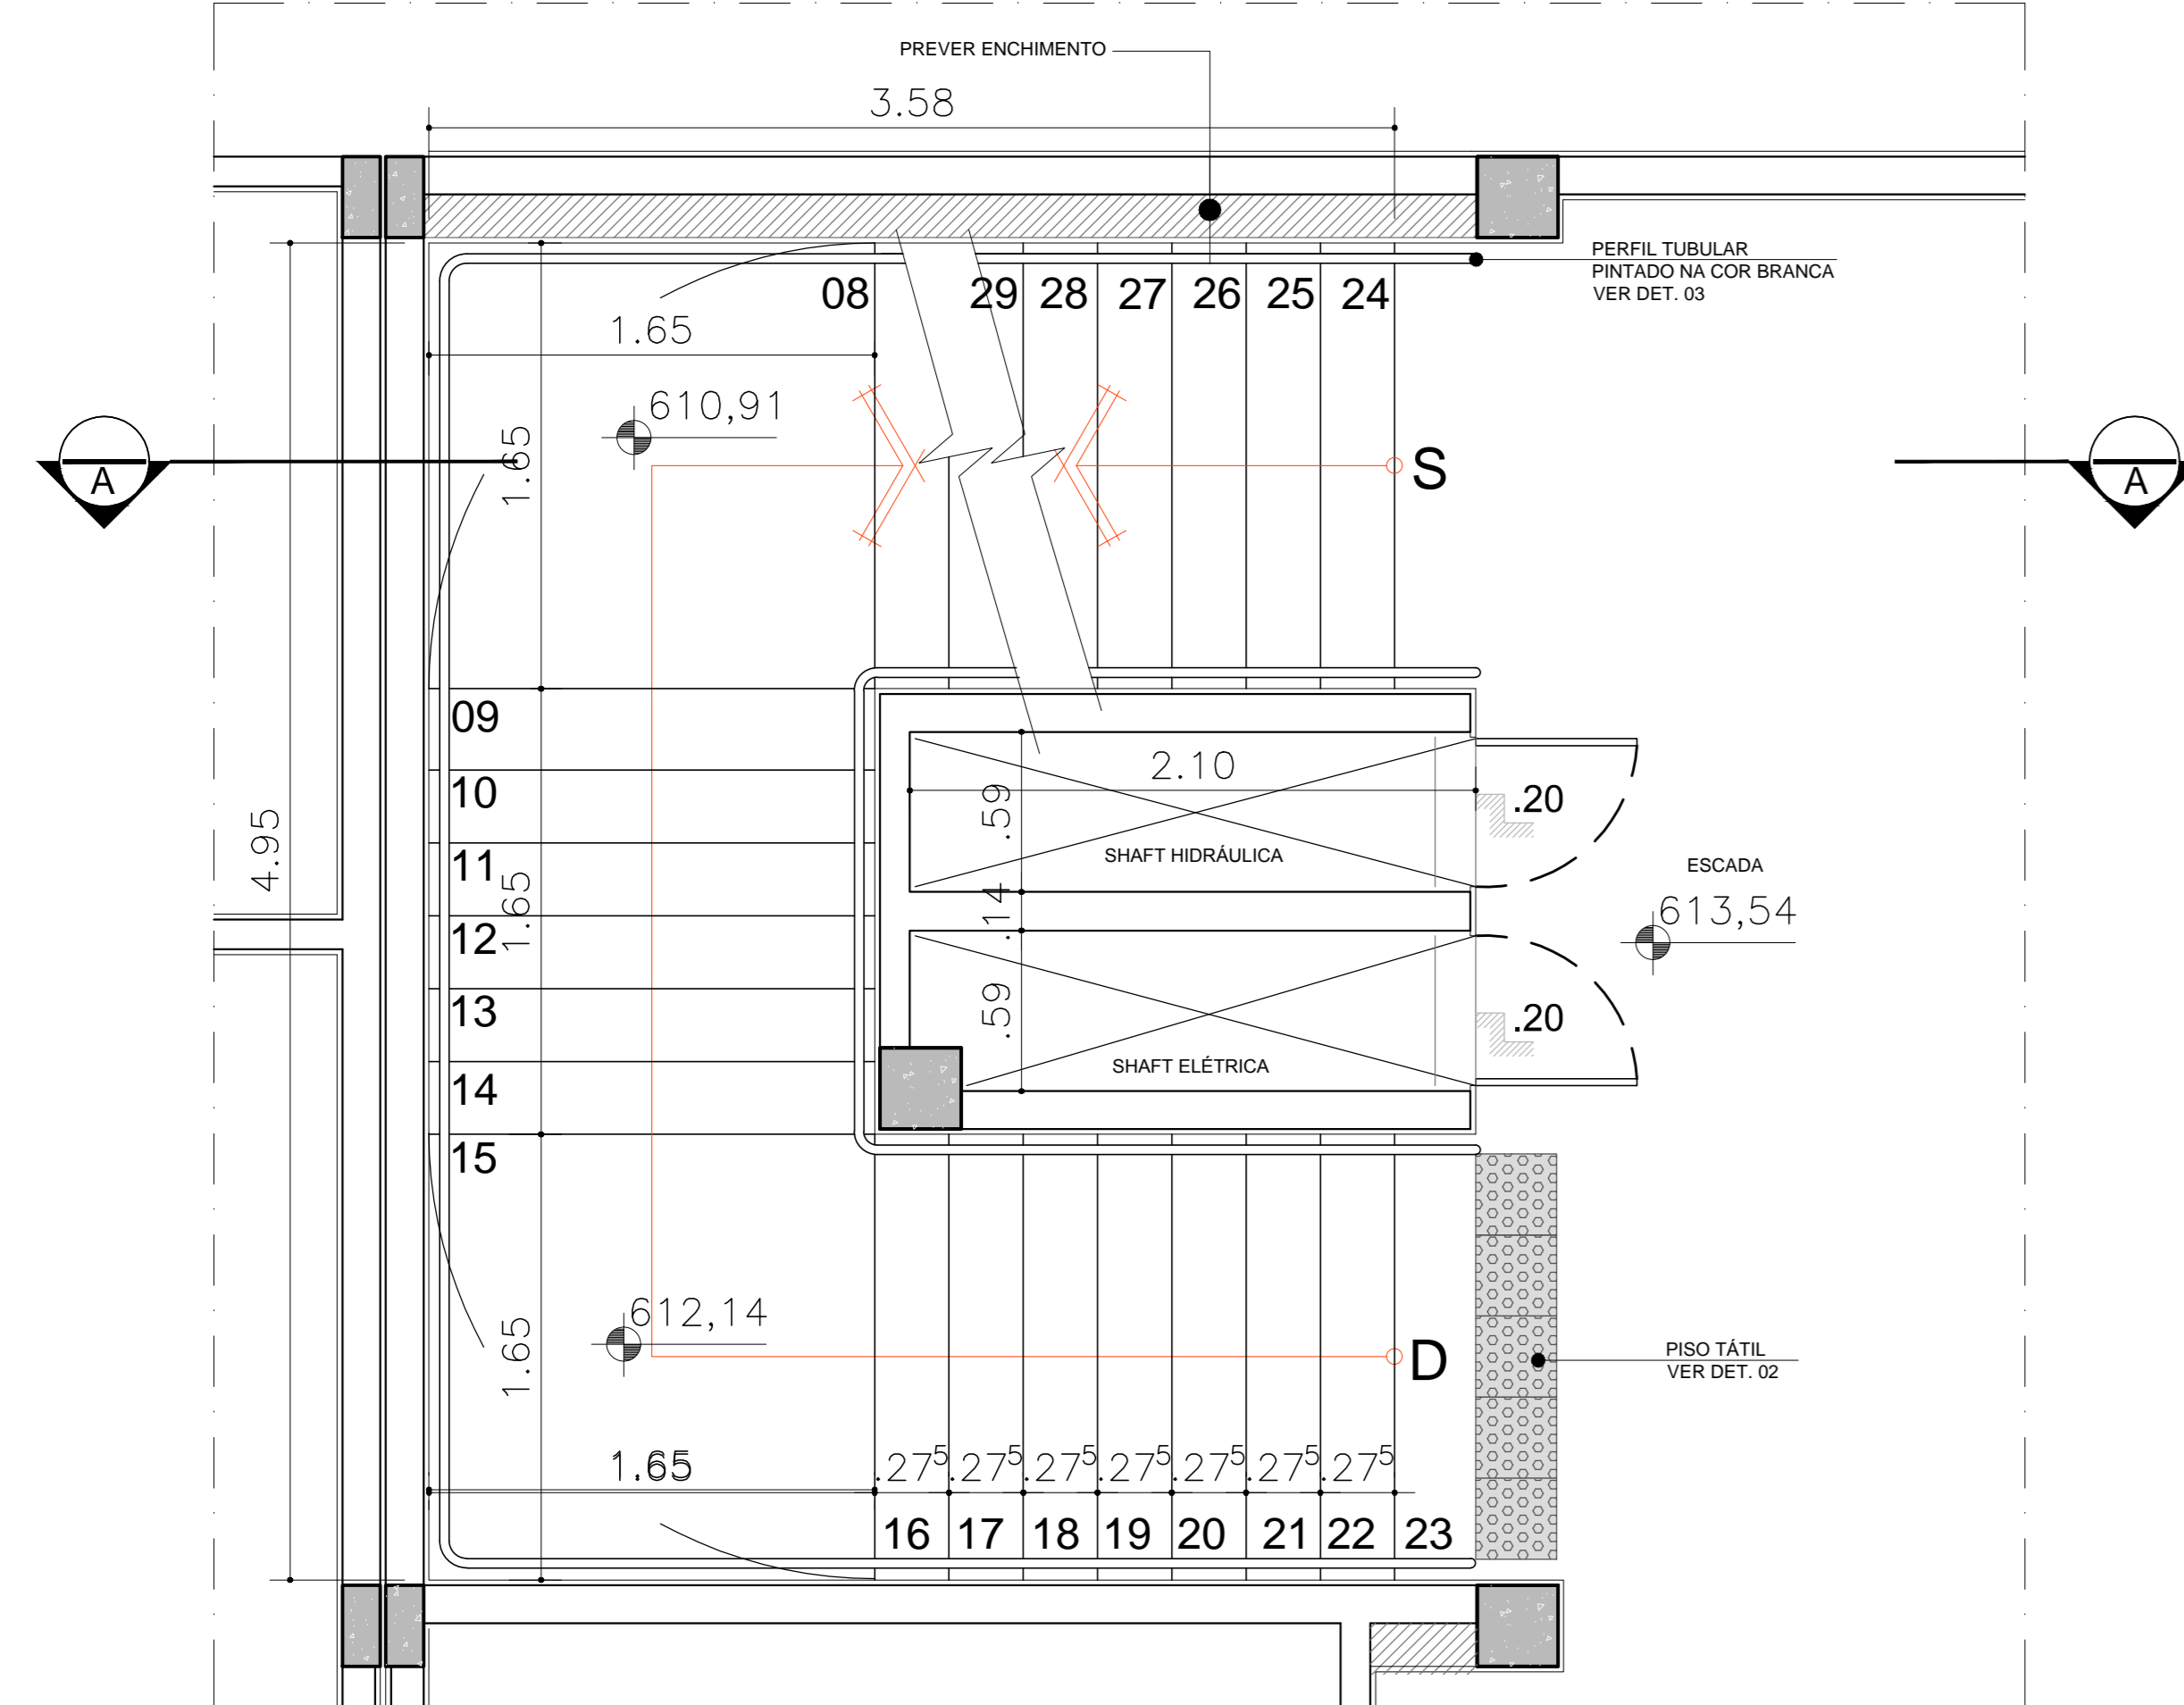




PLANTA - 1º PAVIMENTO
ESC. 1:25

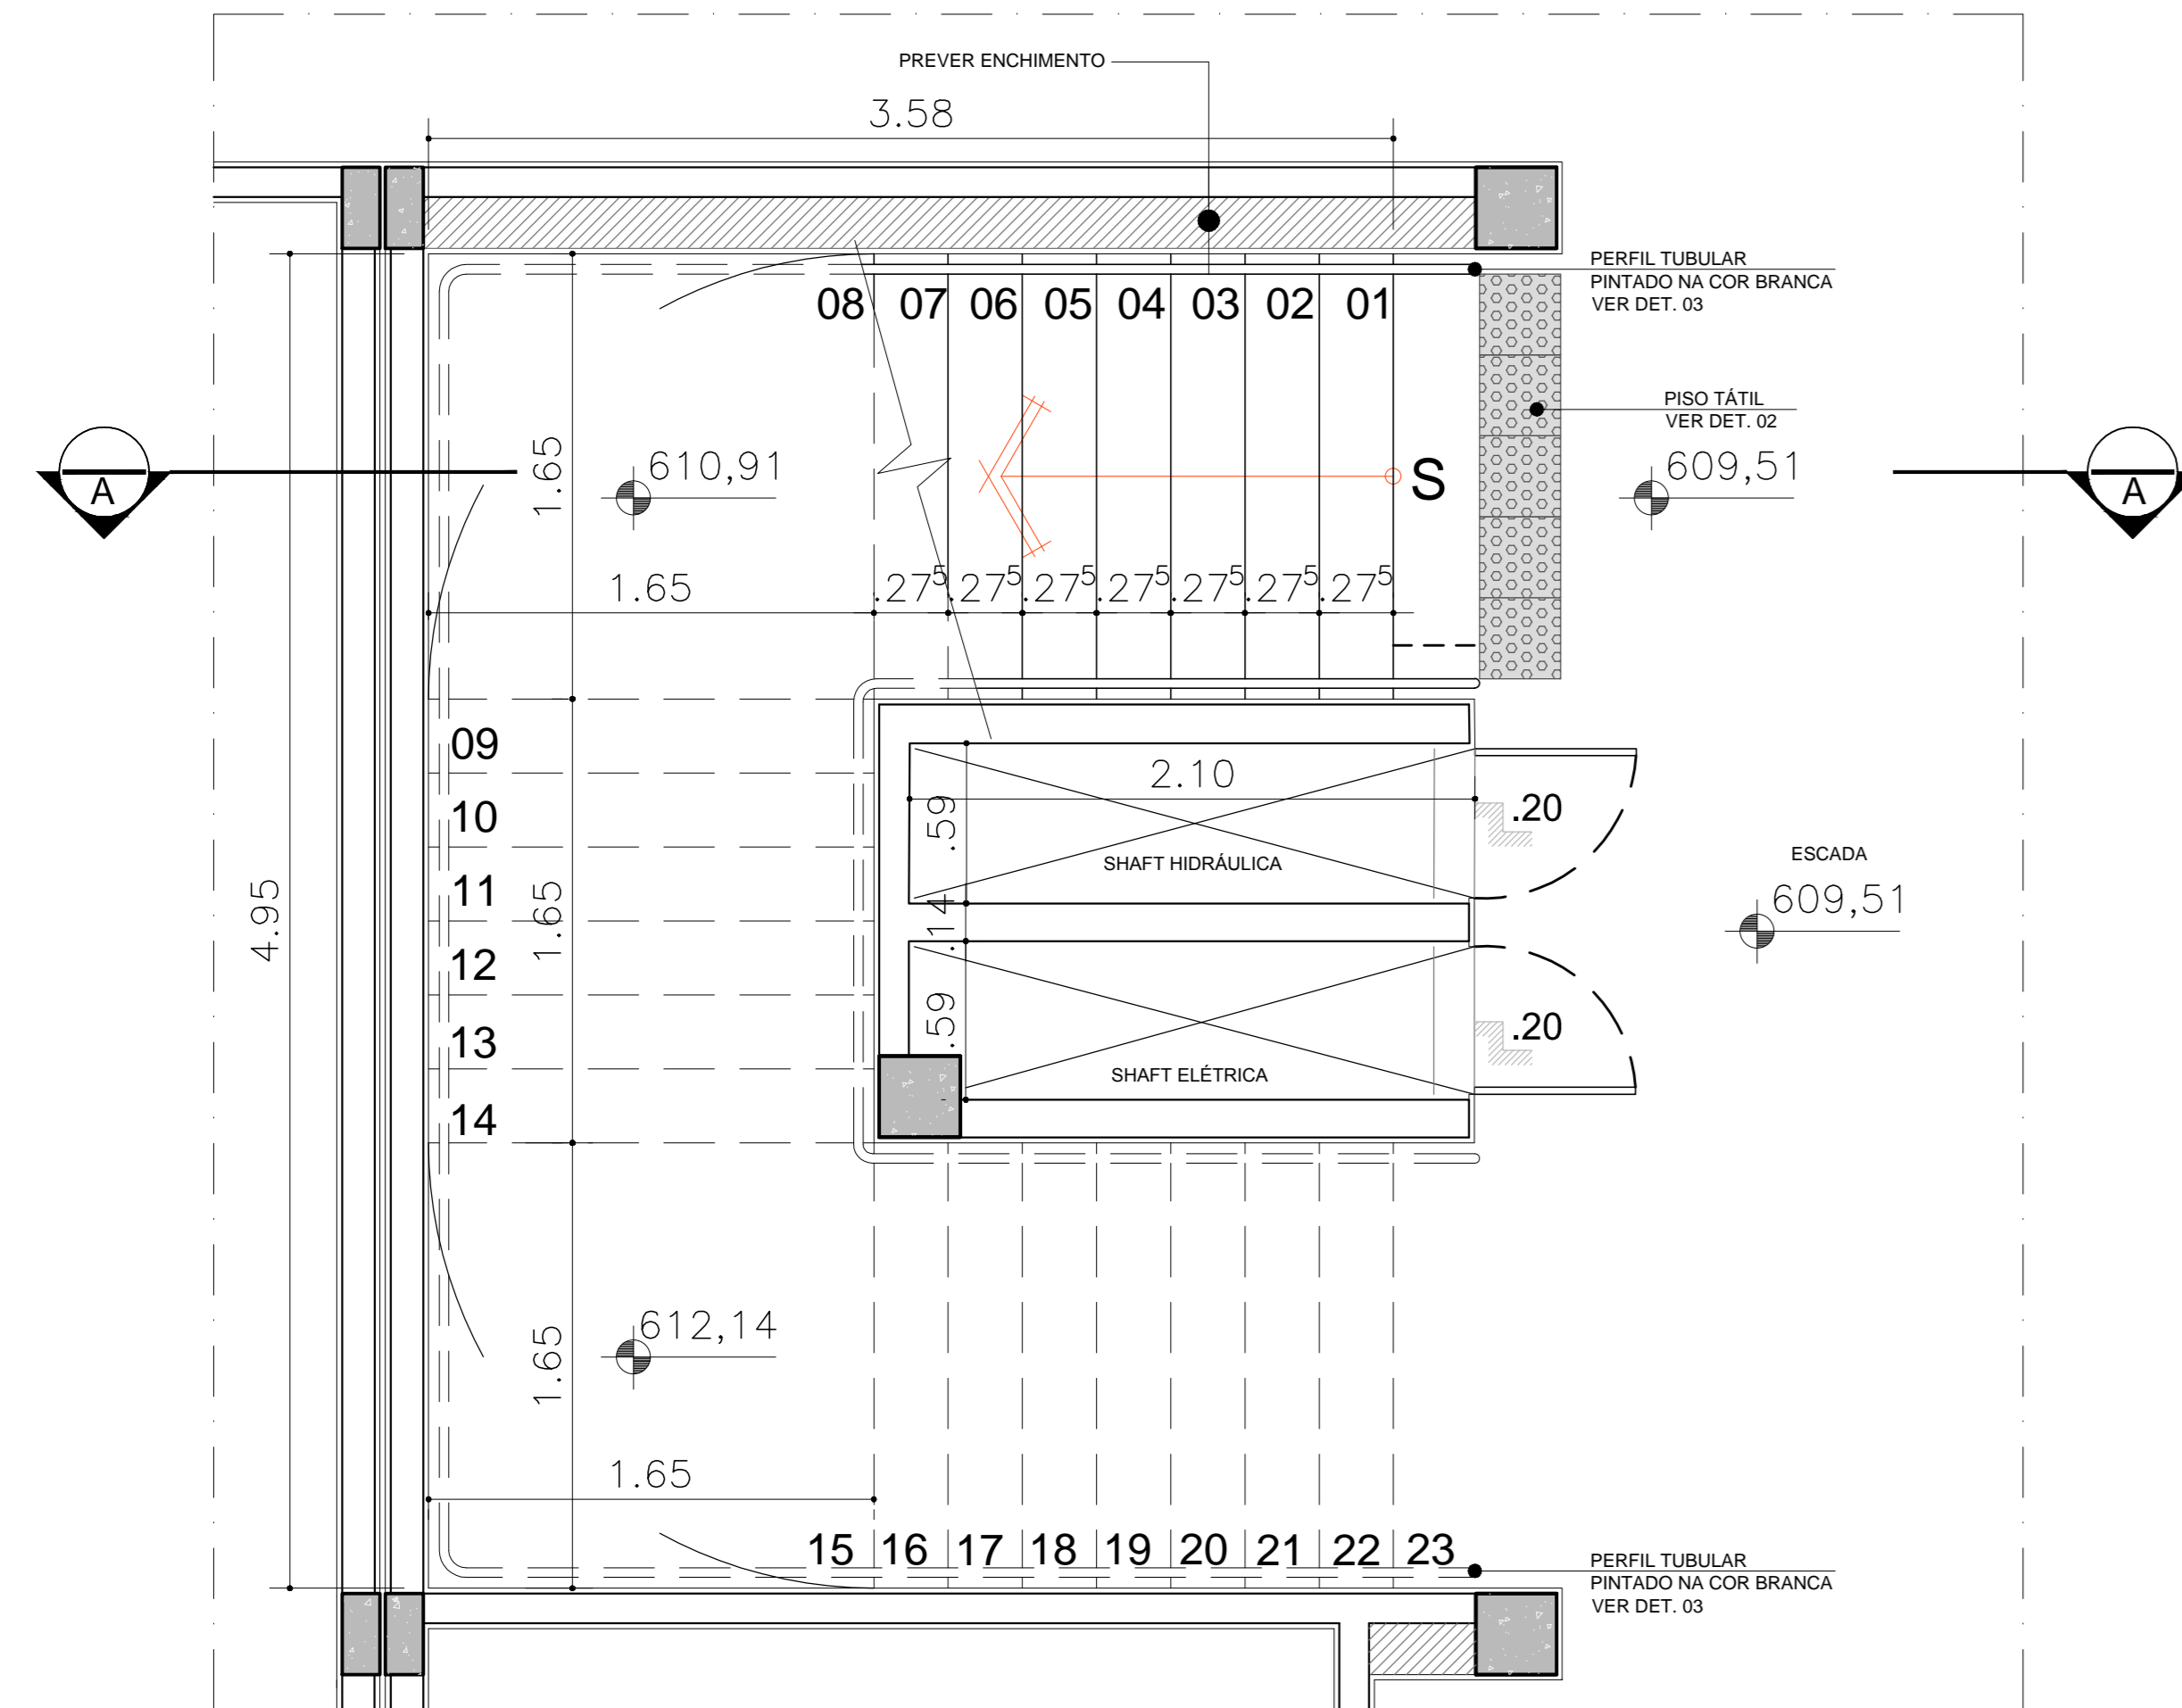

PLANTA - TERREO
ESC. 1:25

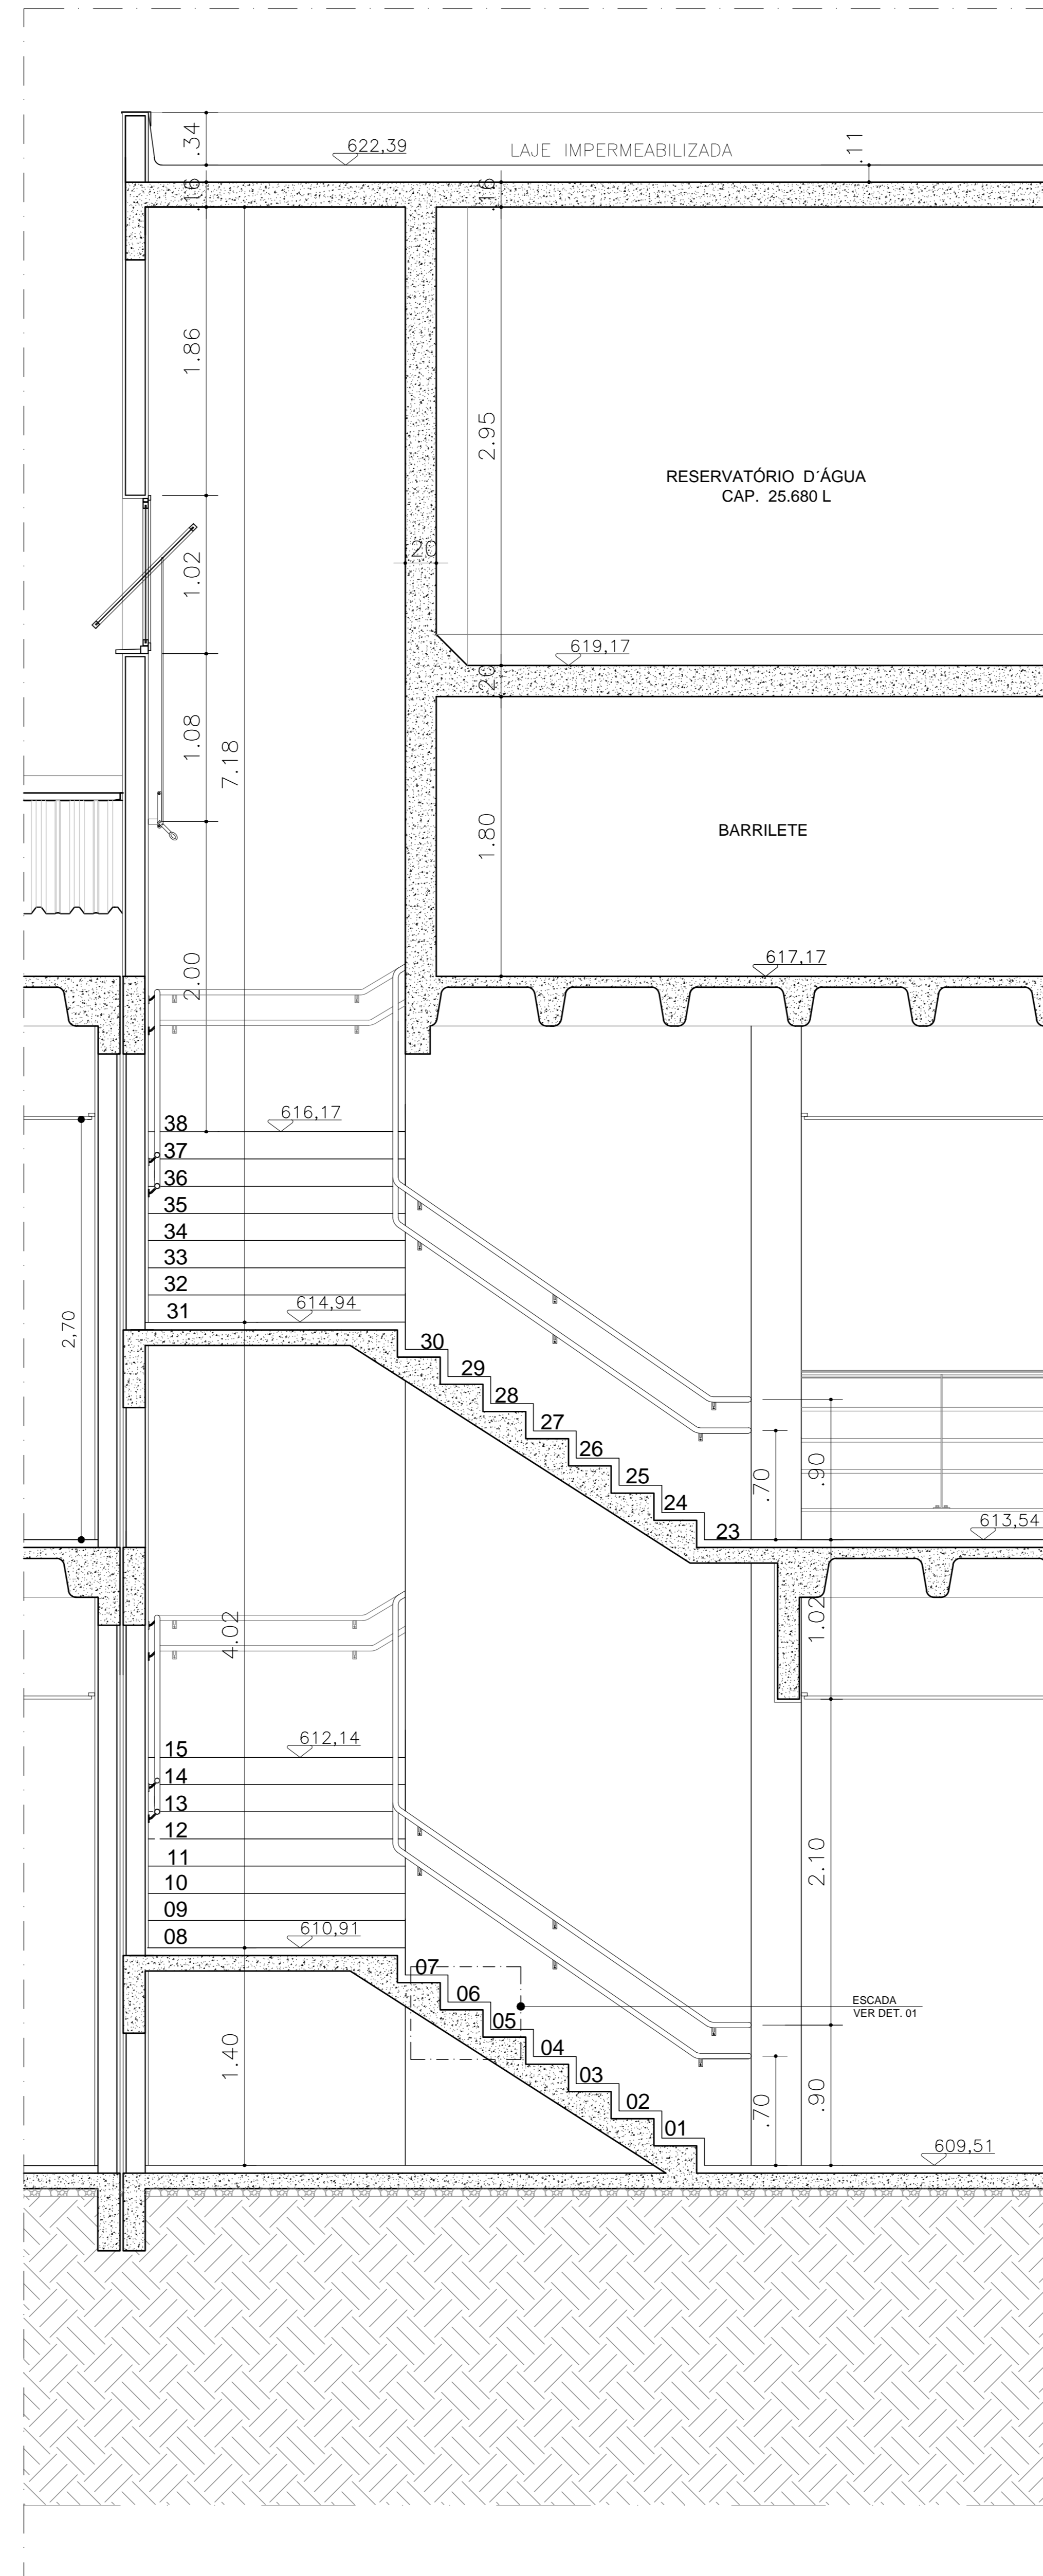

CORTE A-A
ESC. 1:25

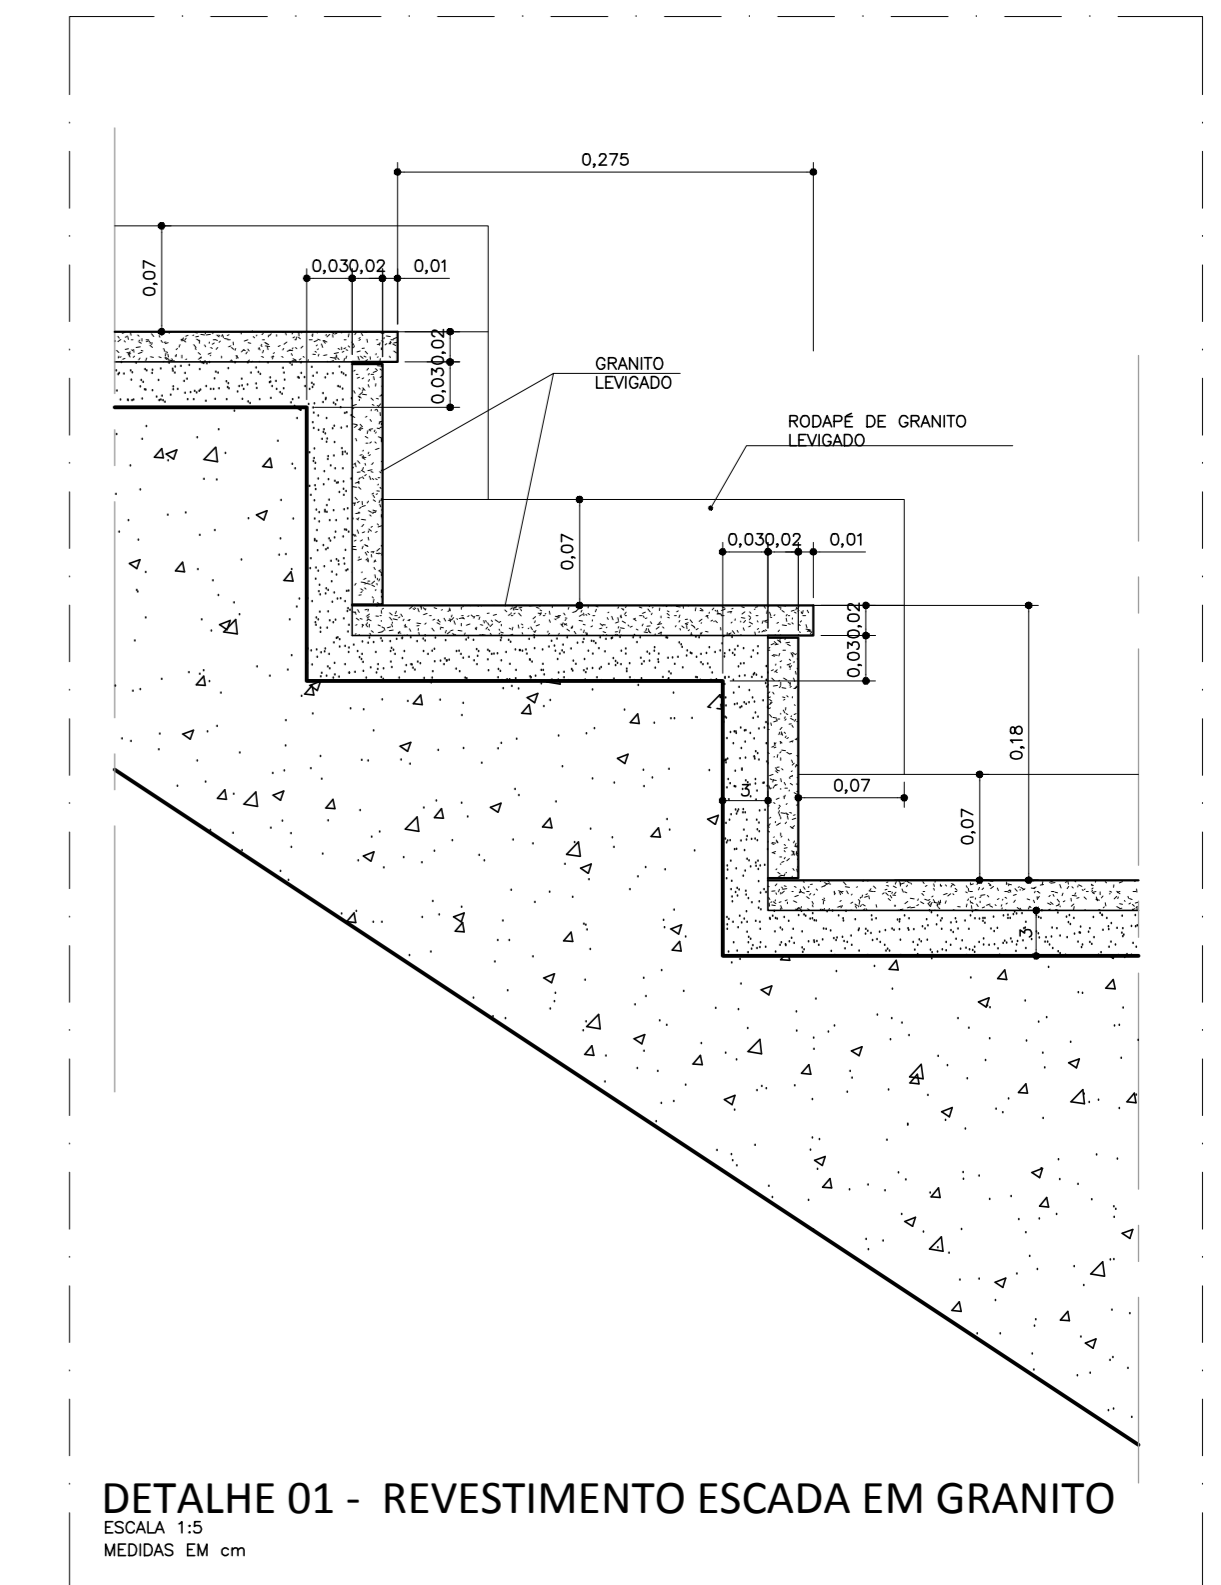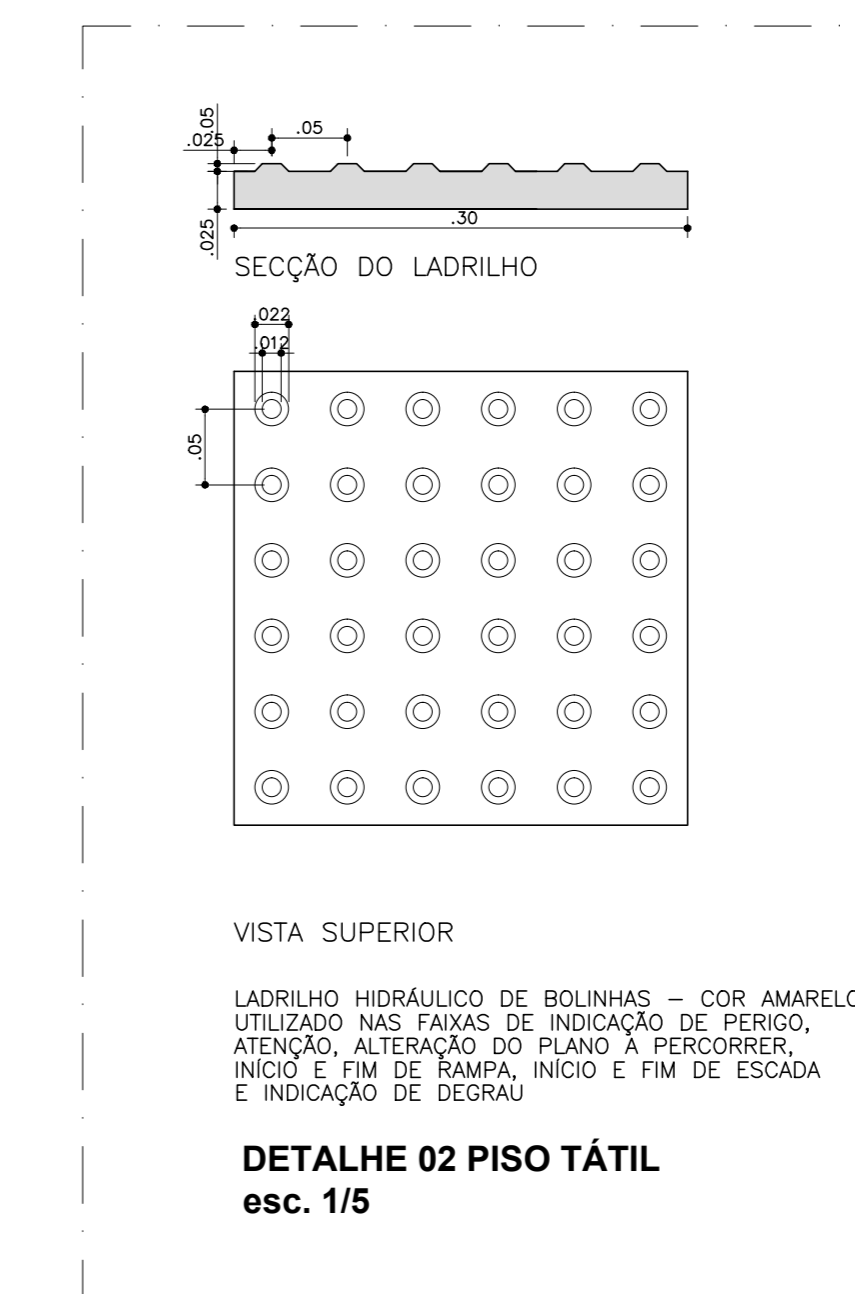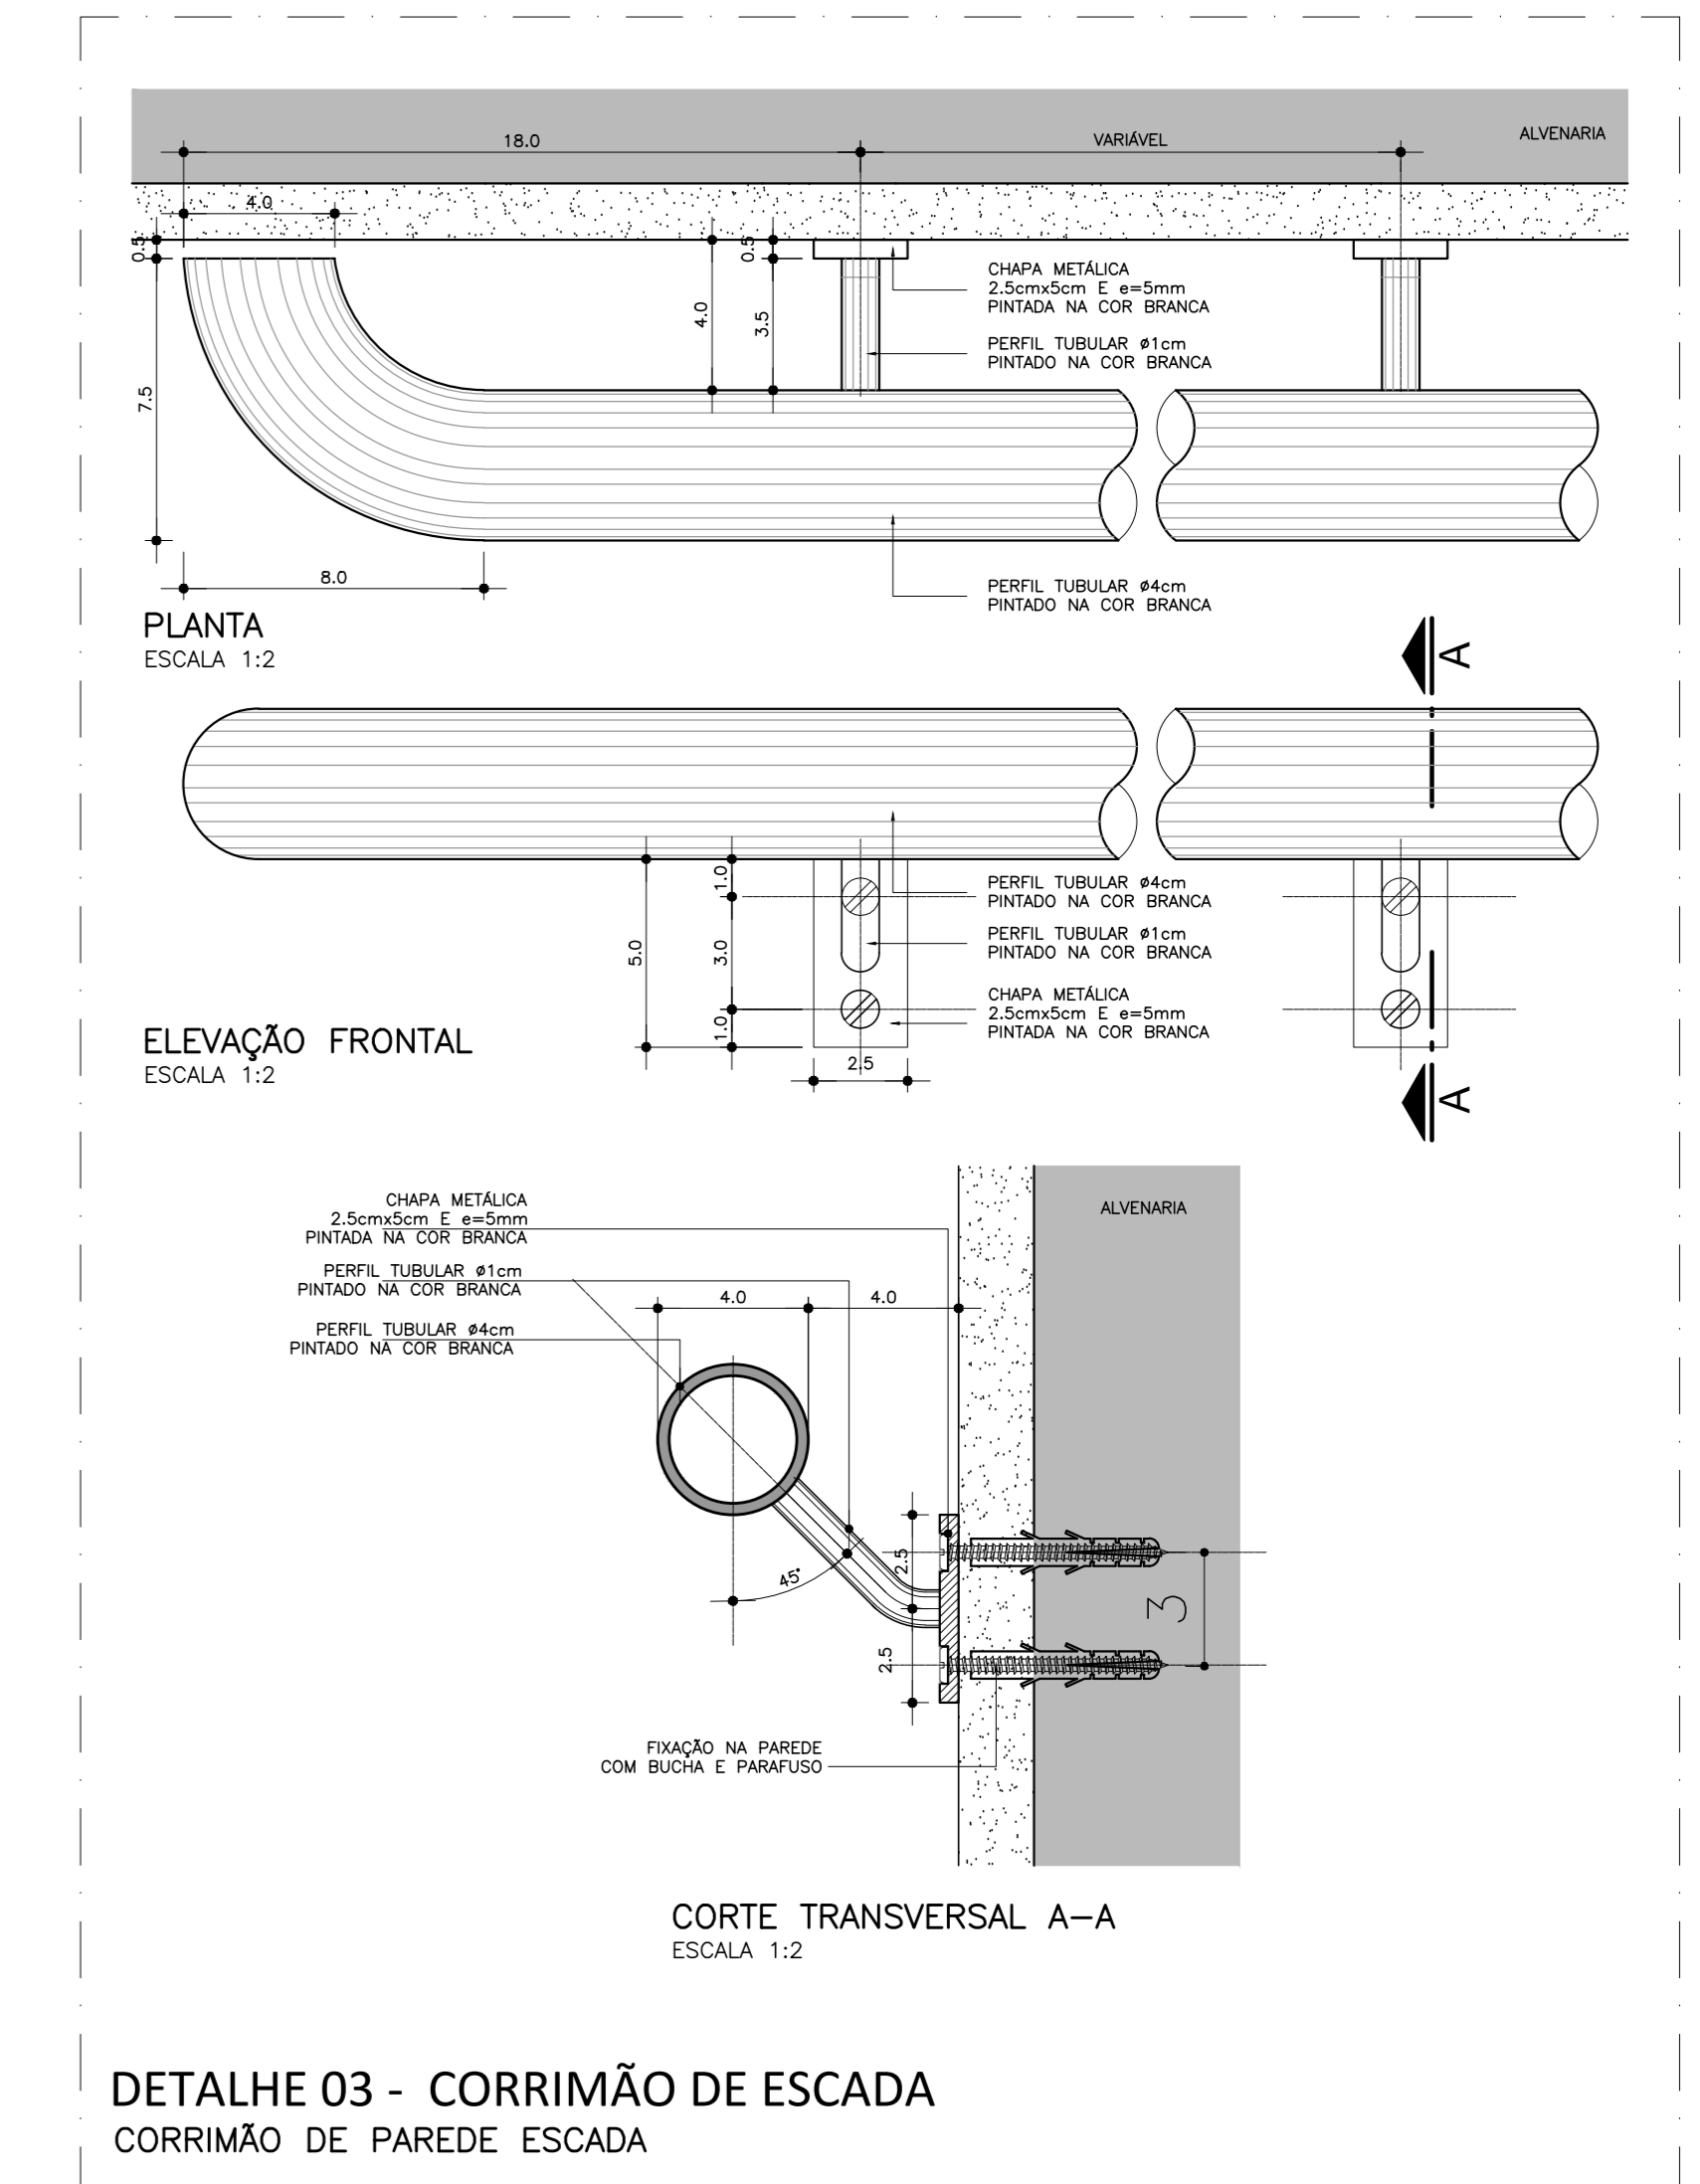

AS BUILT			
DO EMISSÃO INICIAL			JUL/2014
REV. DESCRIÇÃO		RESPONSÁVEL	DATA

PROJETO EXECUTIVO



Secretaria de Estado da Saúde
GOVERNO DO ESTADO
SÃO PAULO

HOSPITAL DE BEBEDOURO
ÁREA AMÉLIA BERNARDINO CUTRAL - BEBEDOURO - SP
BLOCO 02 - DETALHES GERAIS
BLOCO DE SERVIÇOS

GRUPO TÉCNICO DE EDIFICAÇÕES

H-000
FL-059
R02/2014

ESCALADA INTERNA

Arq. M. CRISTINA GOMES JOTTEN
Arq. CAMILO CHINGOTTI