



DETALHE RODAPÉ VINÍLICO
ESC. 1:2

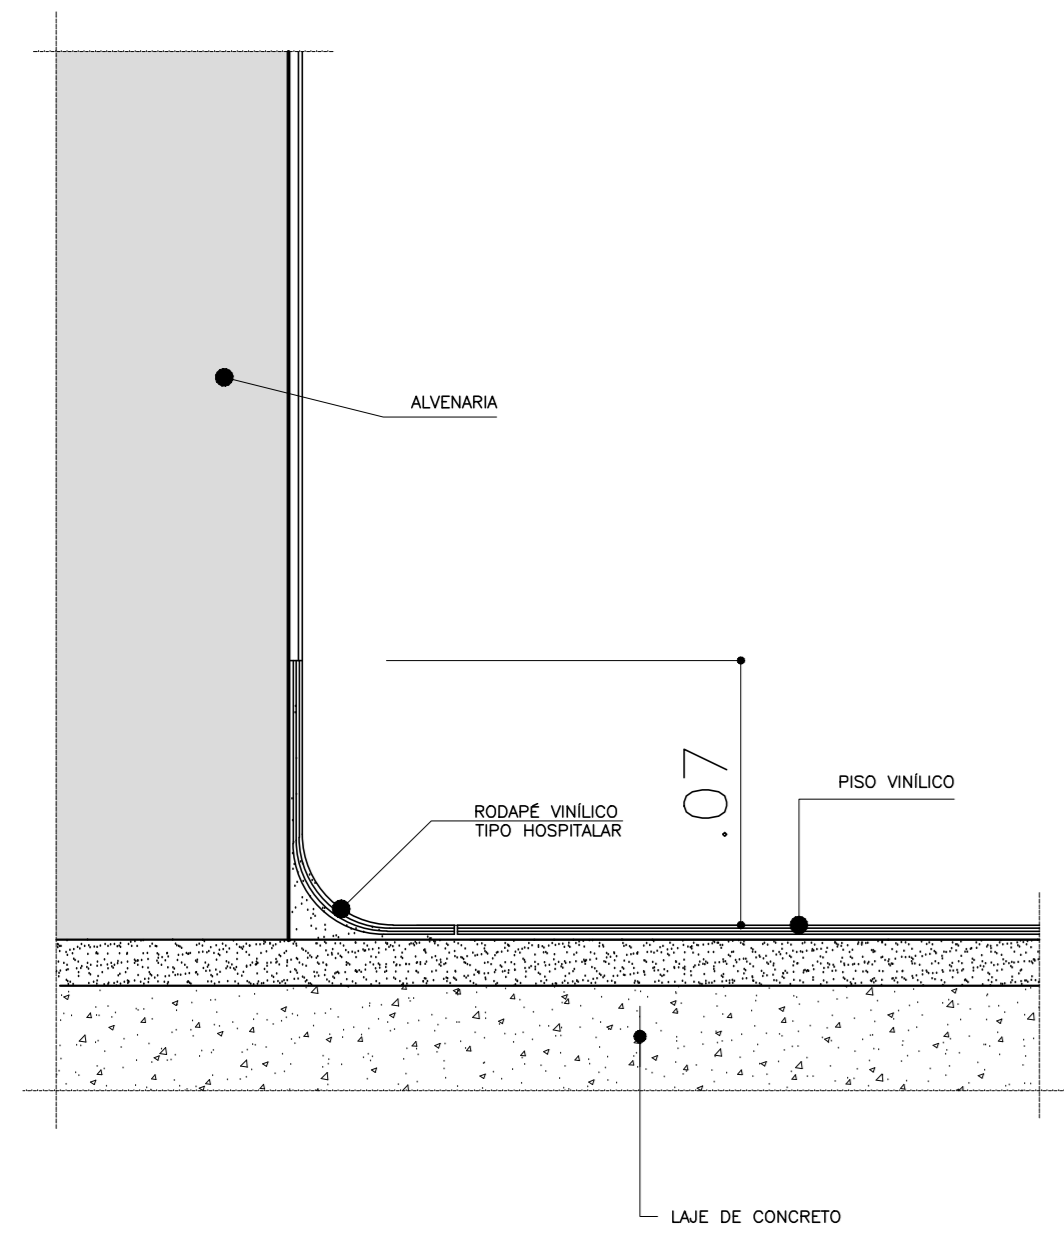


CORTE TRANSVERSAL
ESCALA: 1:2
OBS: TODAS AS MEDIDAS ESTÃO EM CENTÍMETROS

DETALHE RODAPÉ AZULEJO / PISO CERÂMICO
ESC. 1:2

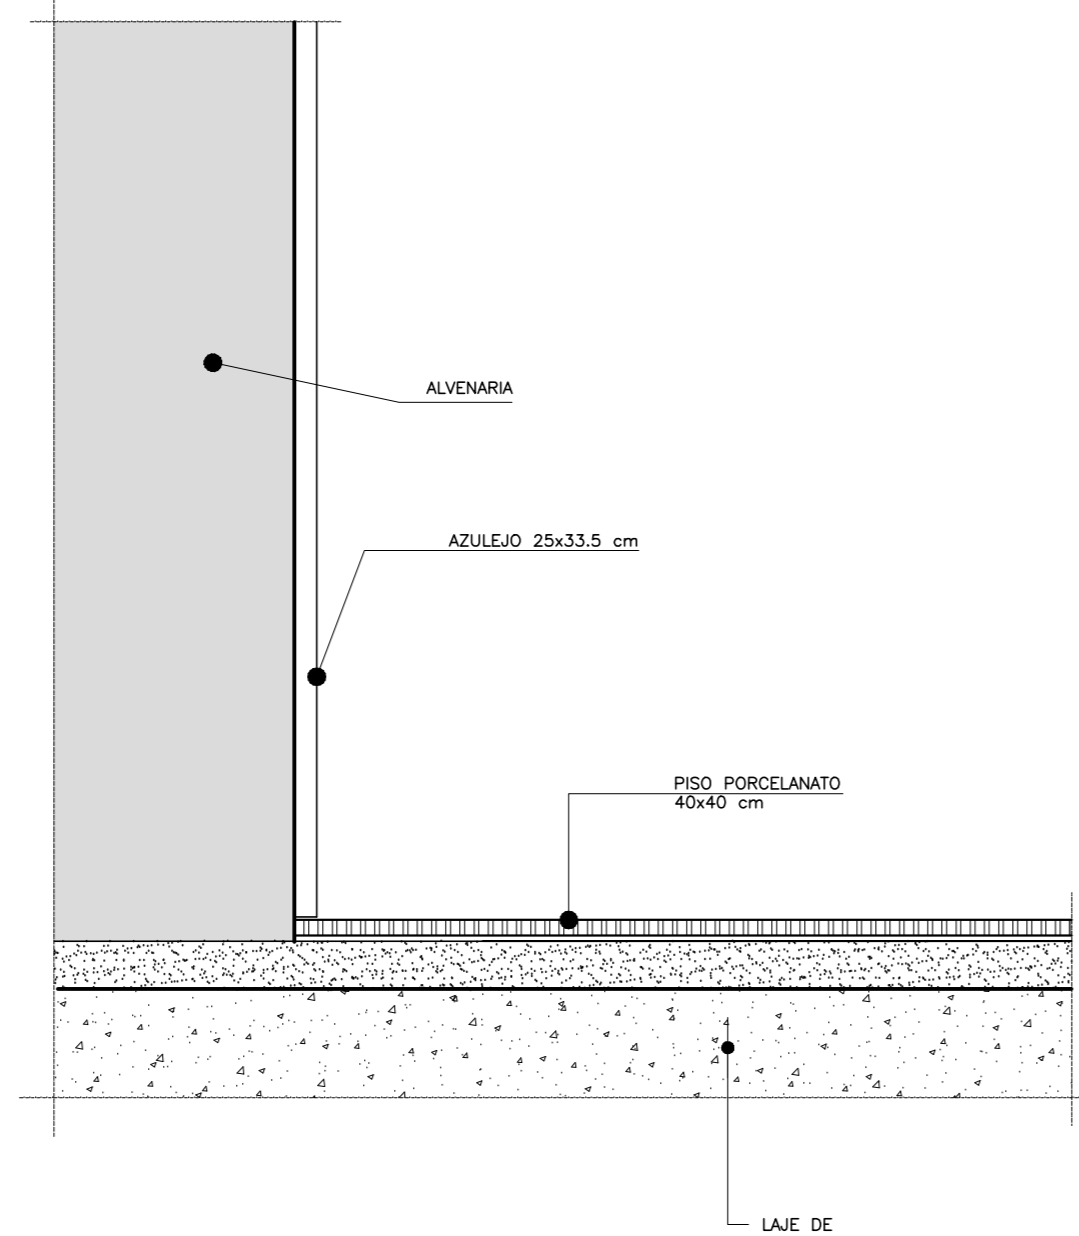


CORTE TRANSVERSAL
ESCALA: 1:2

DETALHE CAPEAMENTO METÁLICO P/ PLATIBANDA
ESC. 1:2

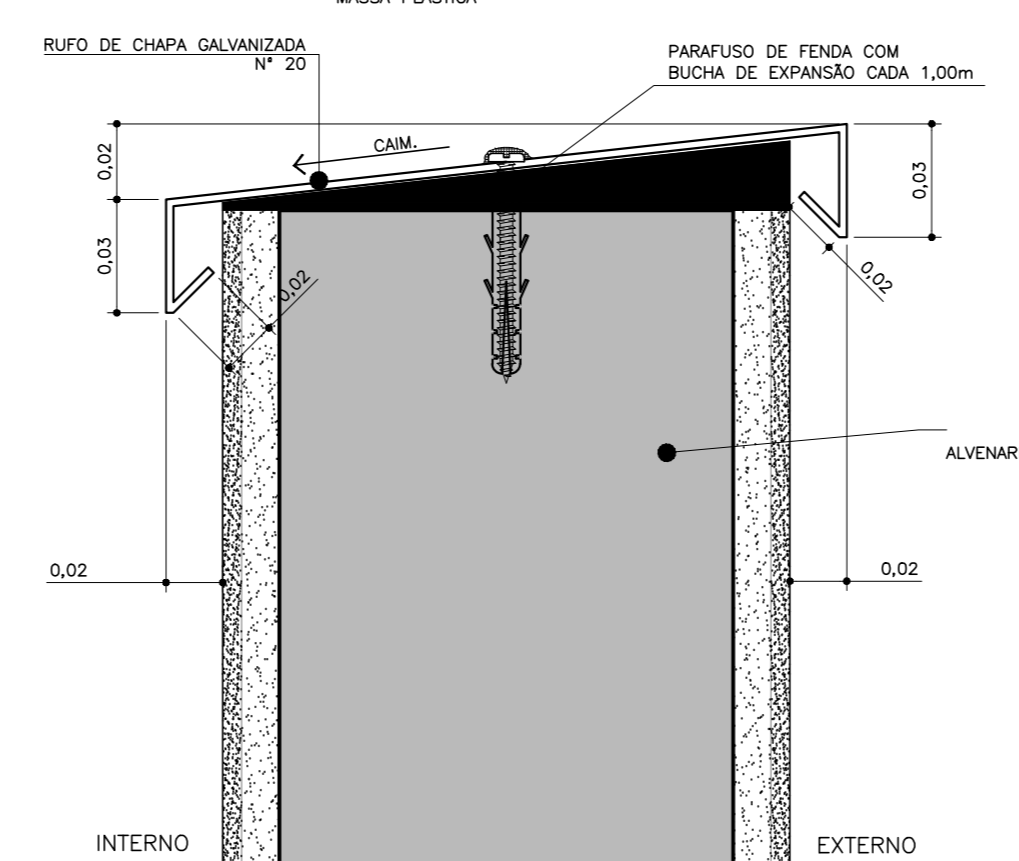

CORTE TRANSVERSAL
ESCALA: 1:2


DETALHE DIVISÓRIA PARA MICTÓRIO
ESC. 1:10

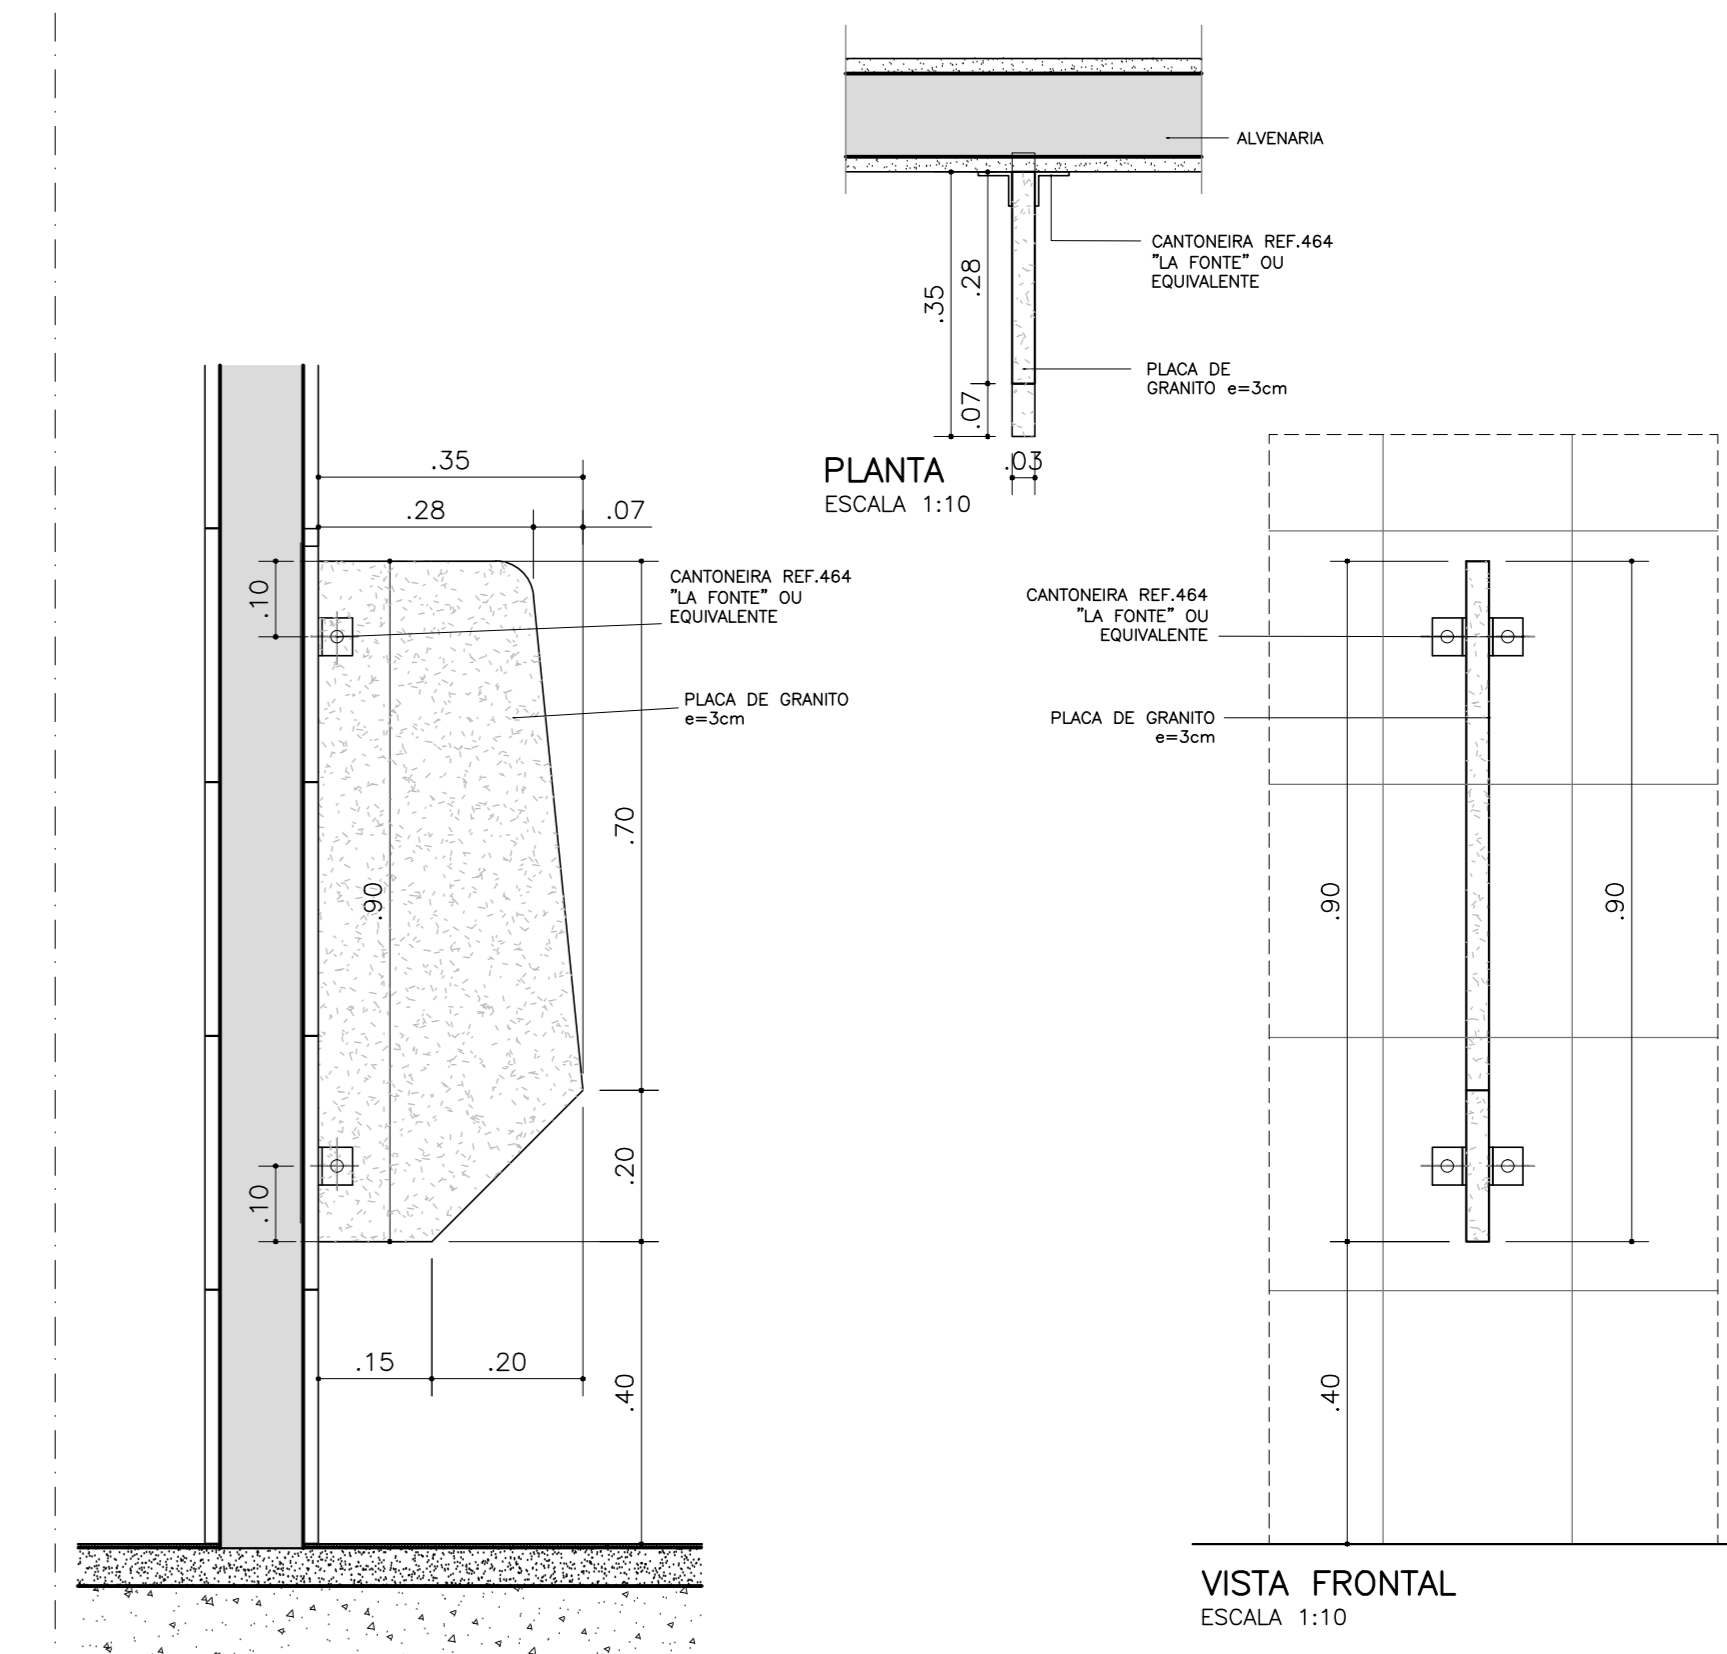

VISTA LATERAL
ESCALA: 1:10

VISTA FRONTAL
ESCALA: 1:10

DETALHE GUARDA-CORPO SOBRE MURETA
ESC. 1:20

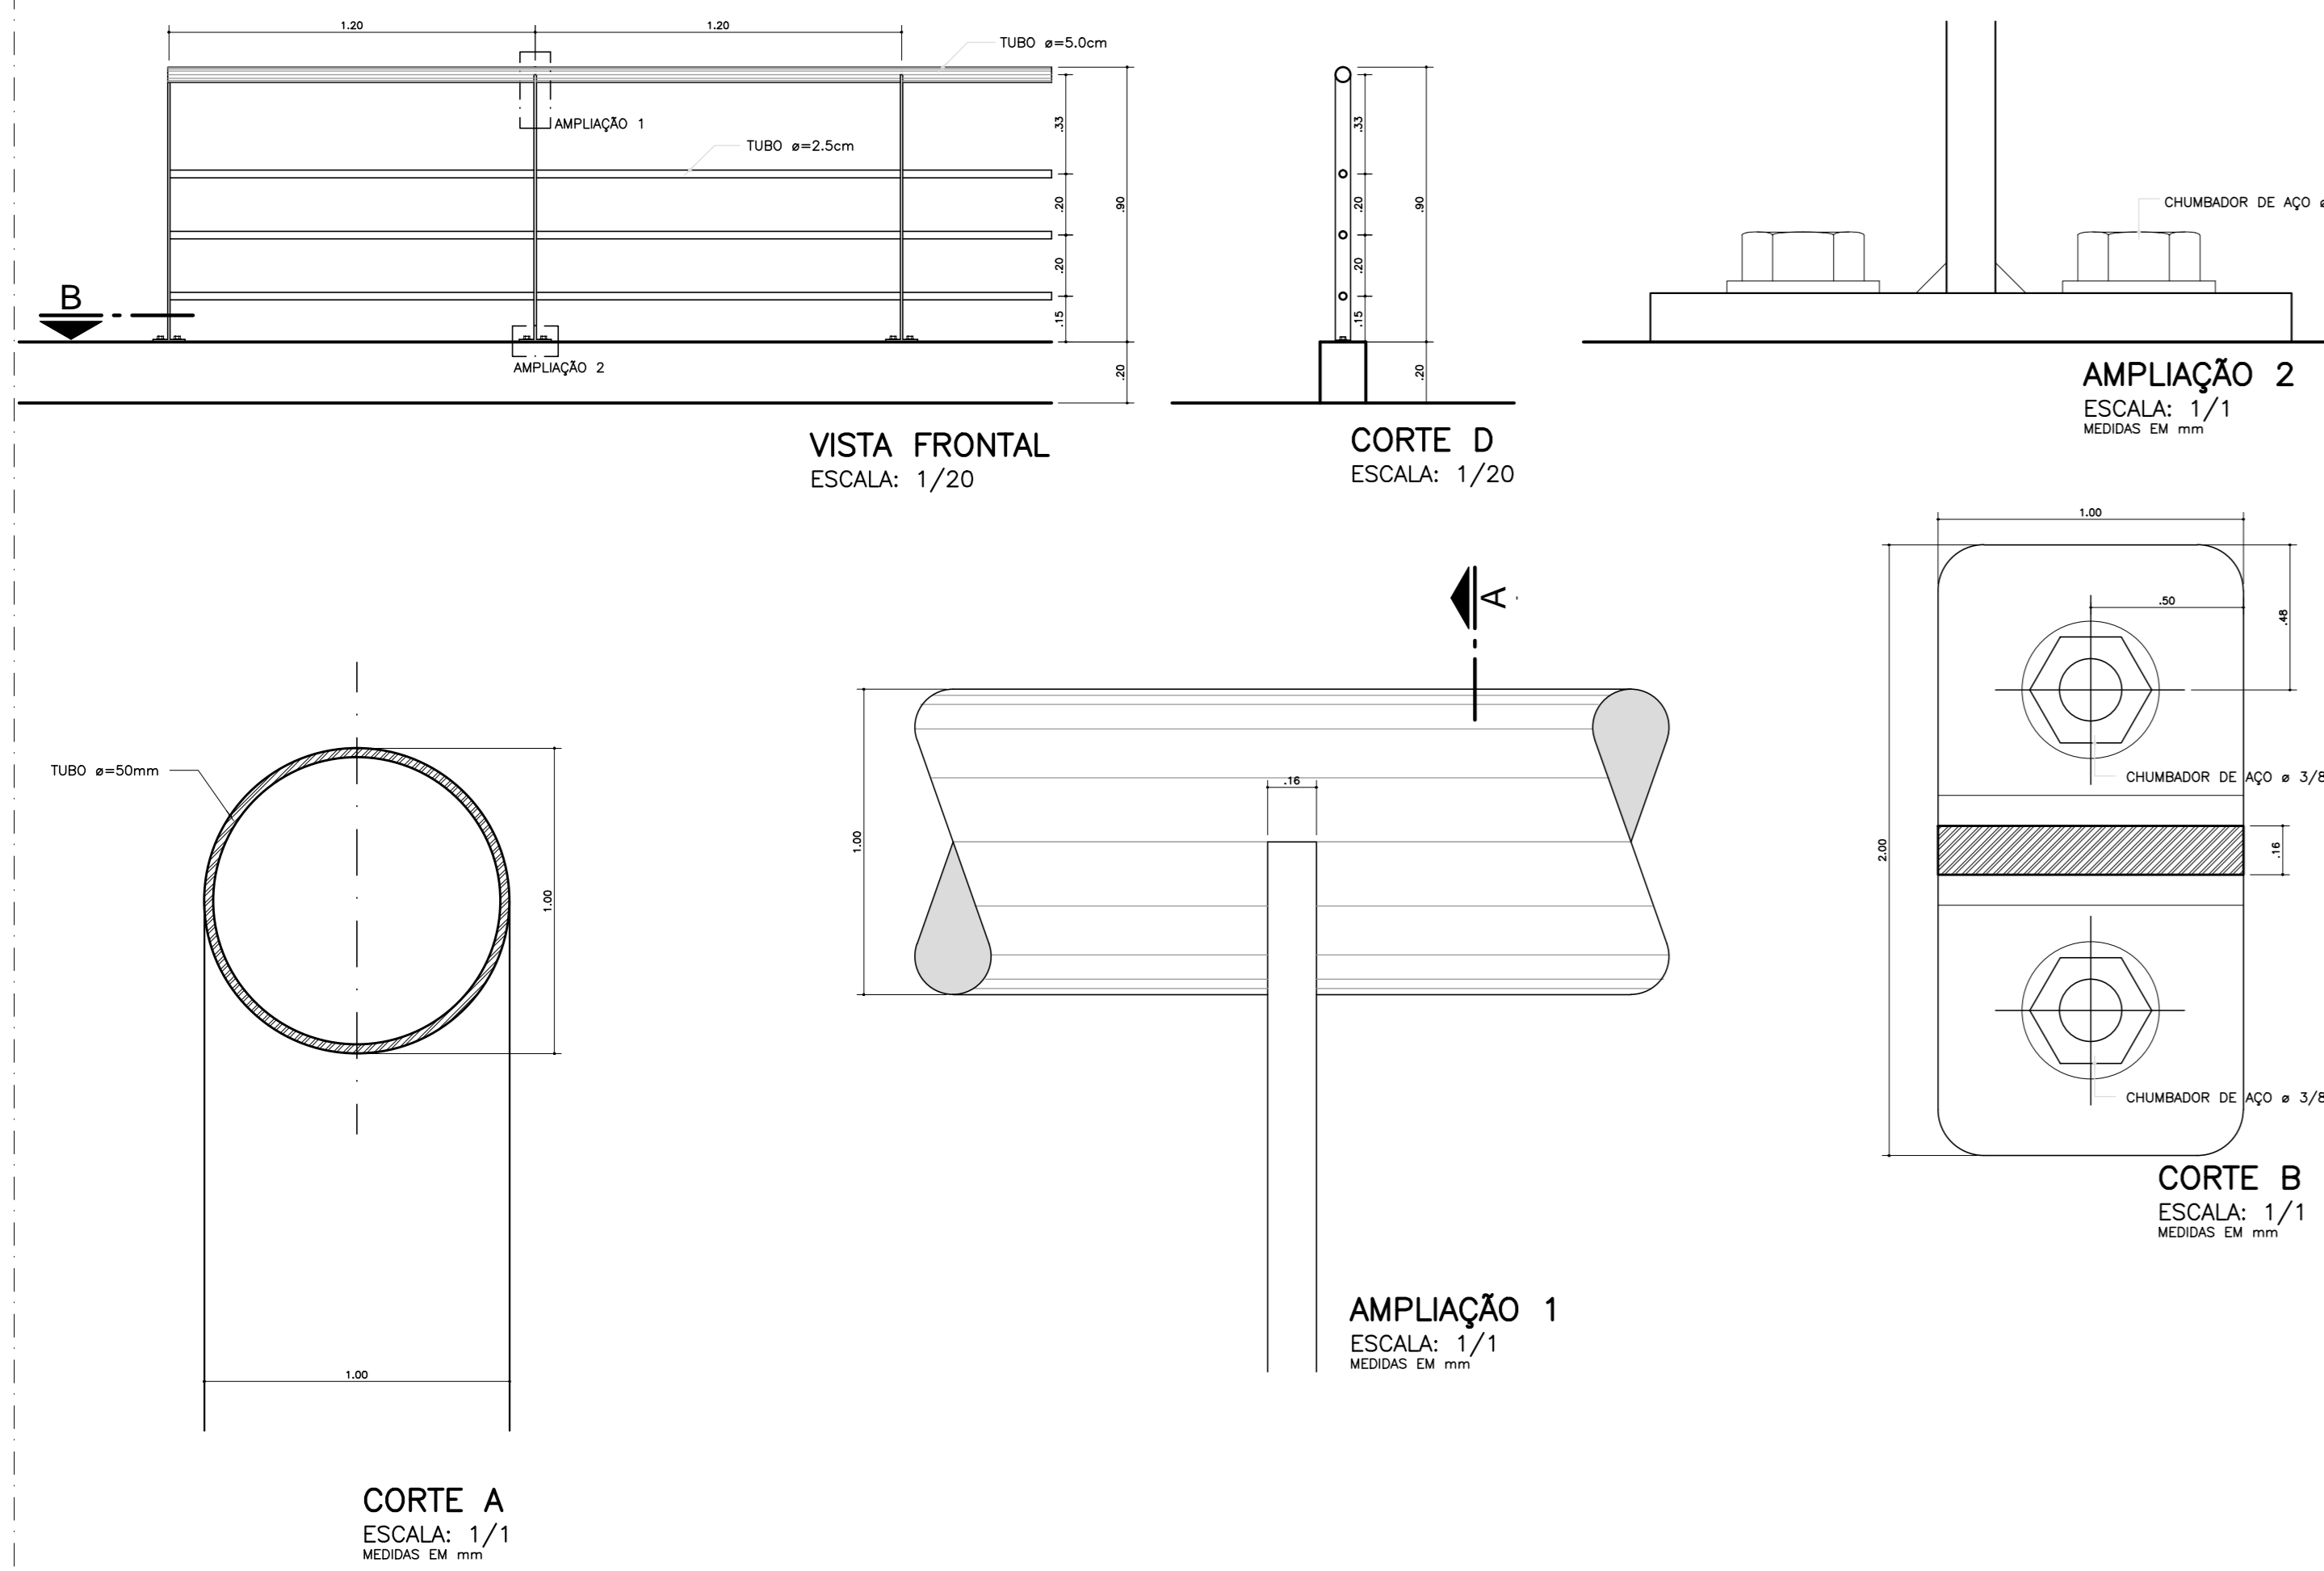


VISTA FRONTAL
ESCALA: 1/20

CORTE D
ESCALA: 1/20


CORTE B
ESCALA: 1/1
MEDIDAS EM mm

AMPLIAÇÃO 1
ESCALA: 1/1
MEDIDAS EM mm

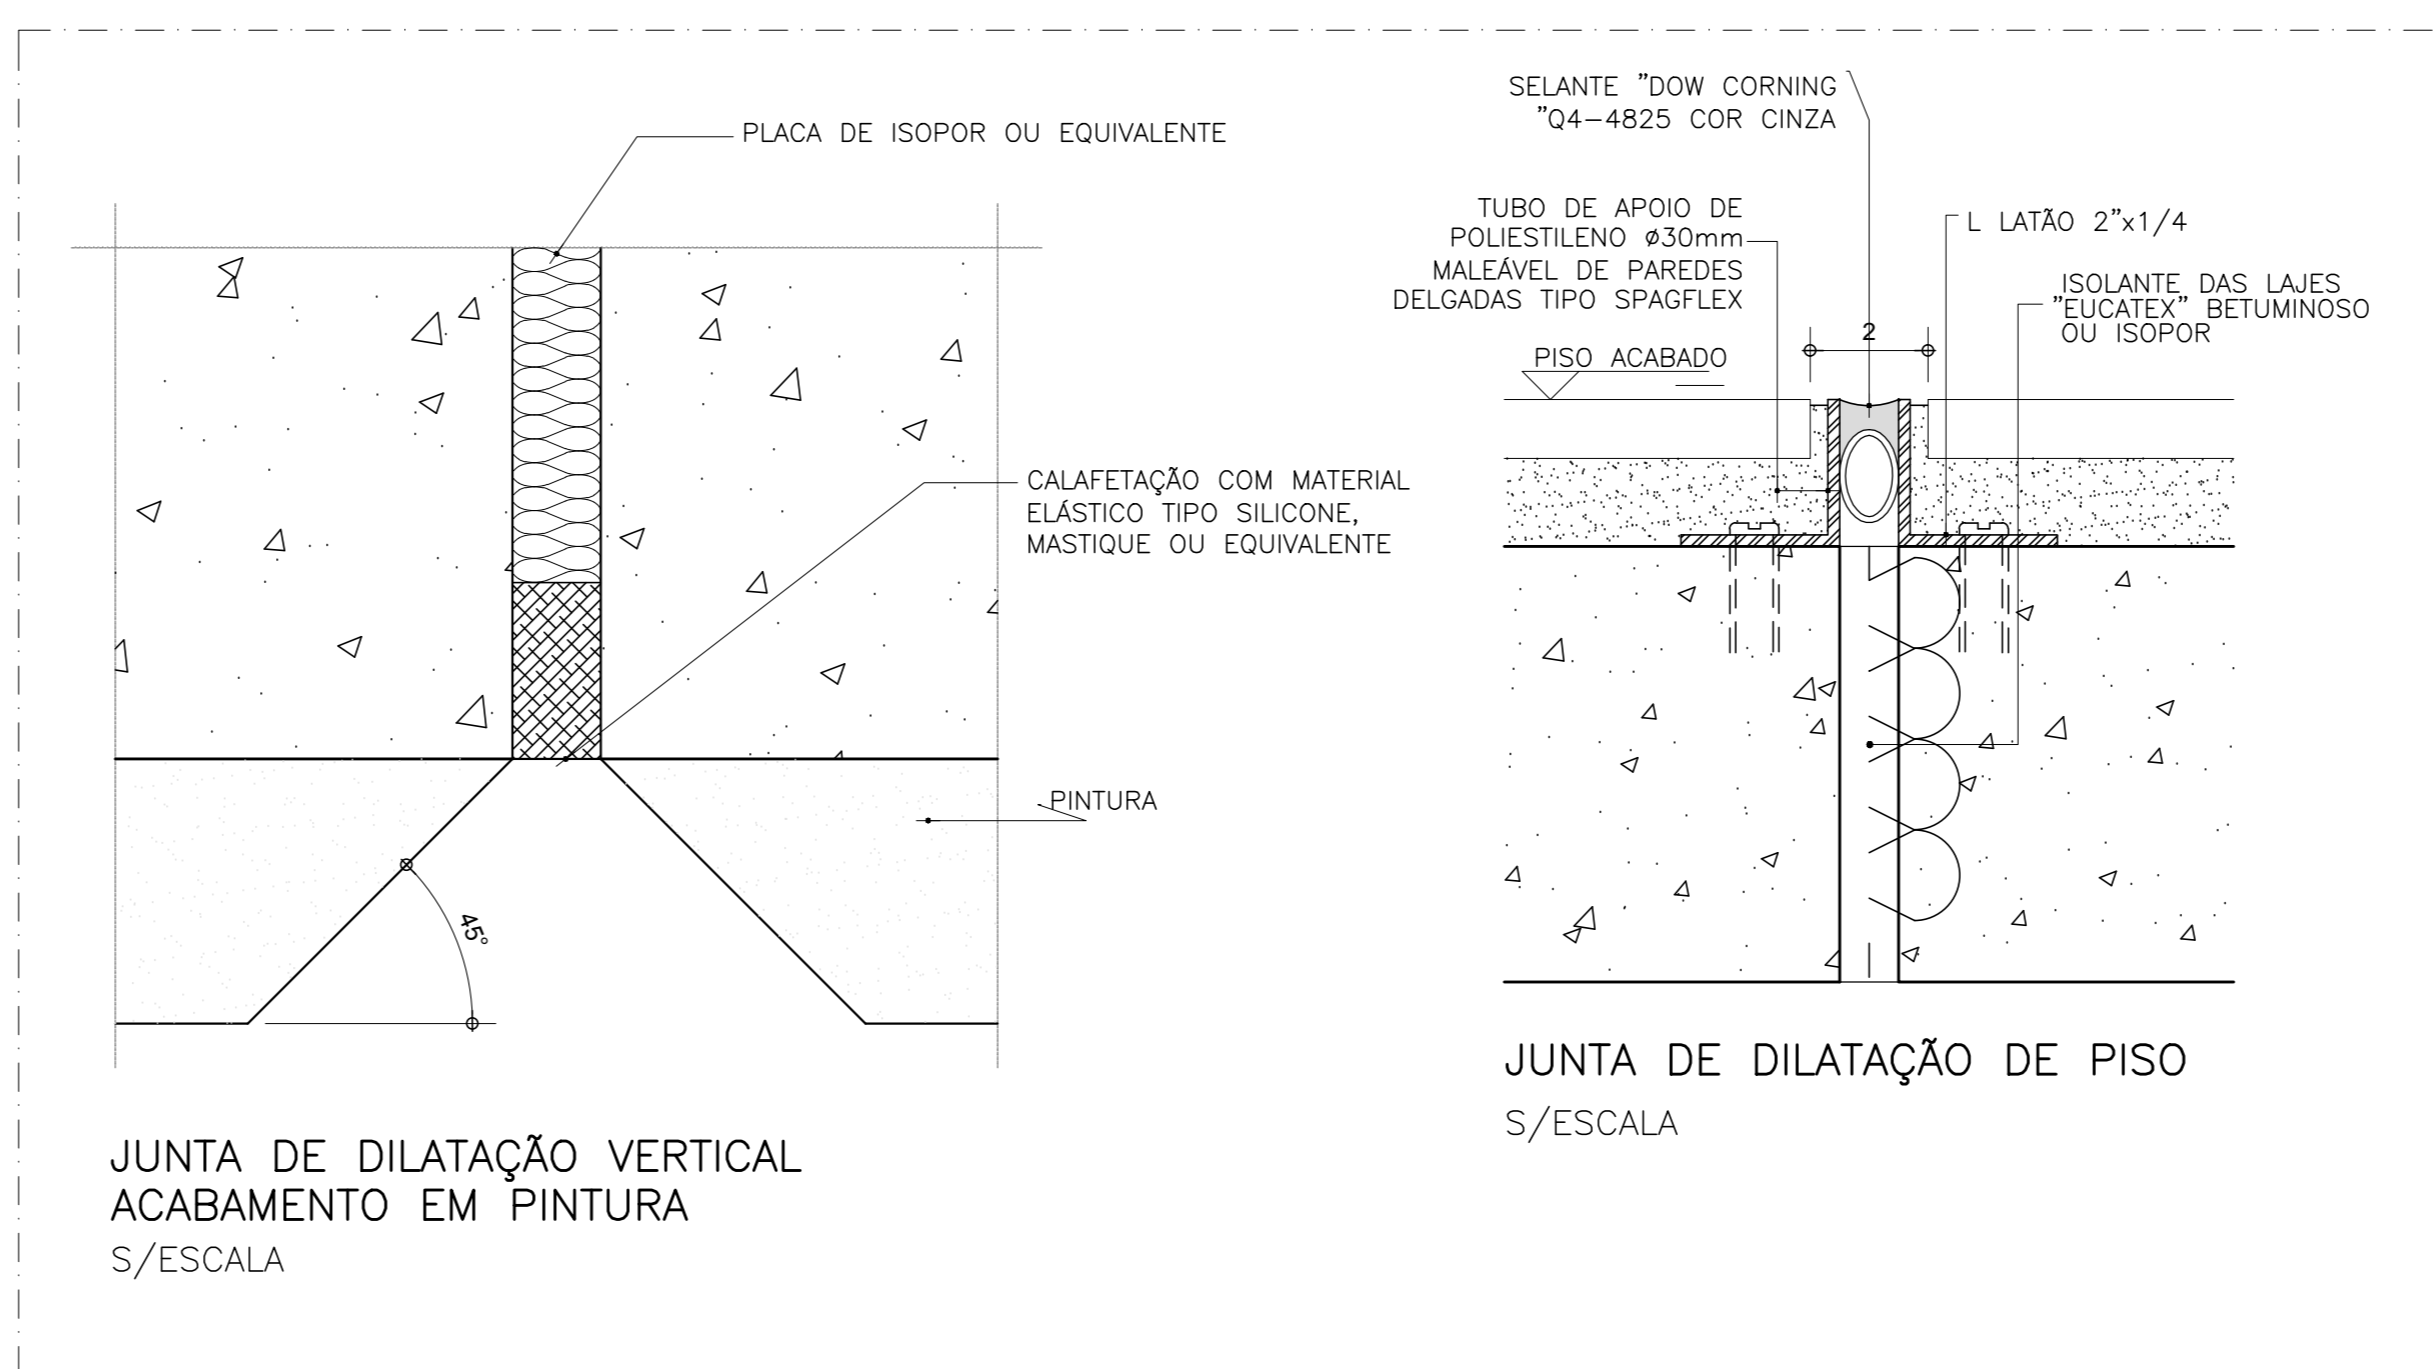

JUNTA DE DILATAÇÃO VERTICAL
ACABAMENTO EM PINTURA
S/ESCALA


DETALHE DAS DIVISÓRIAS EM GRANITO - SANITÁRIOS
ESC. 1:20

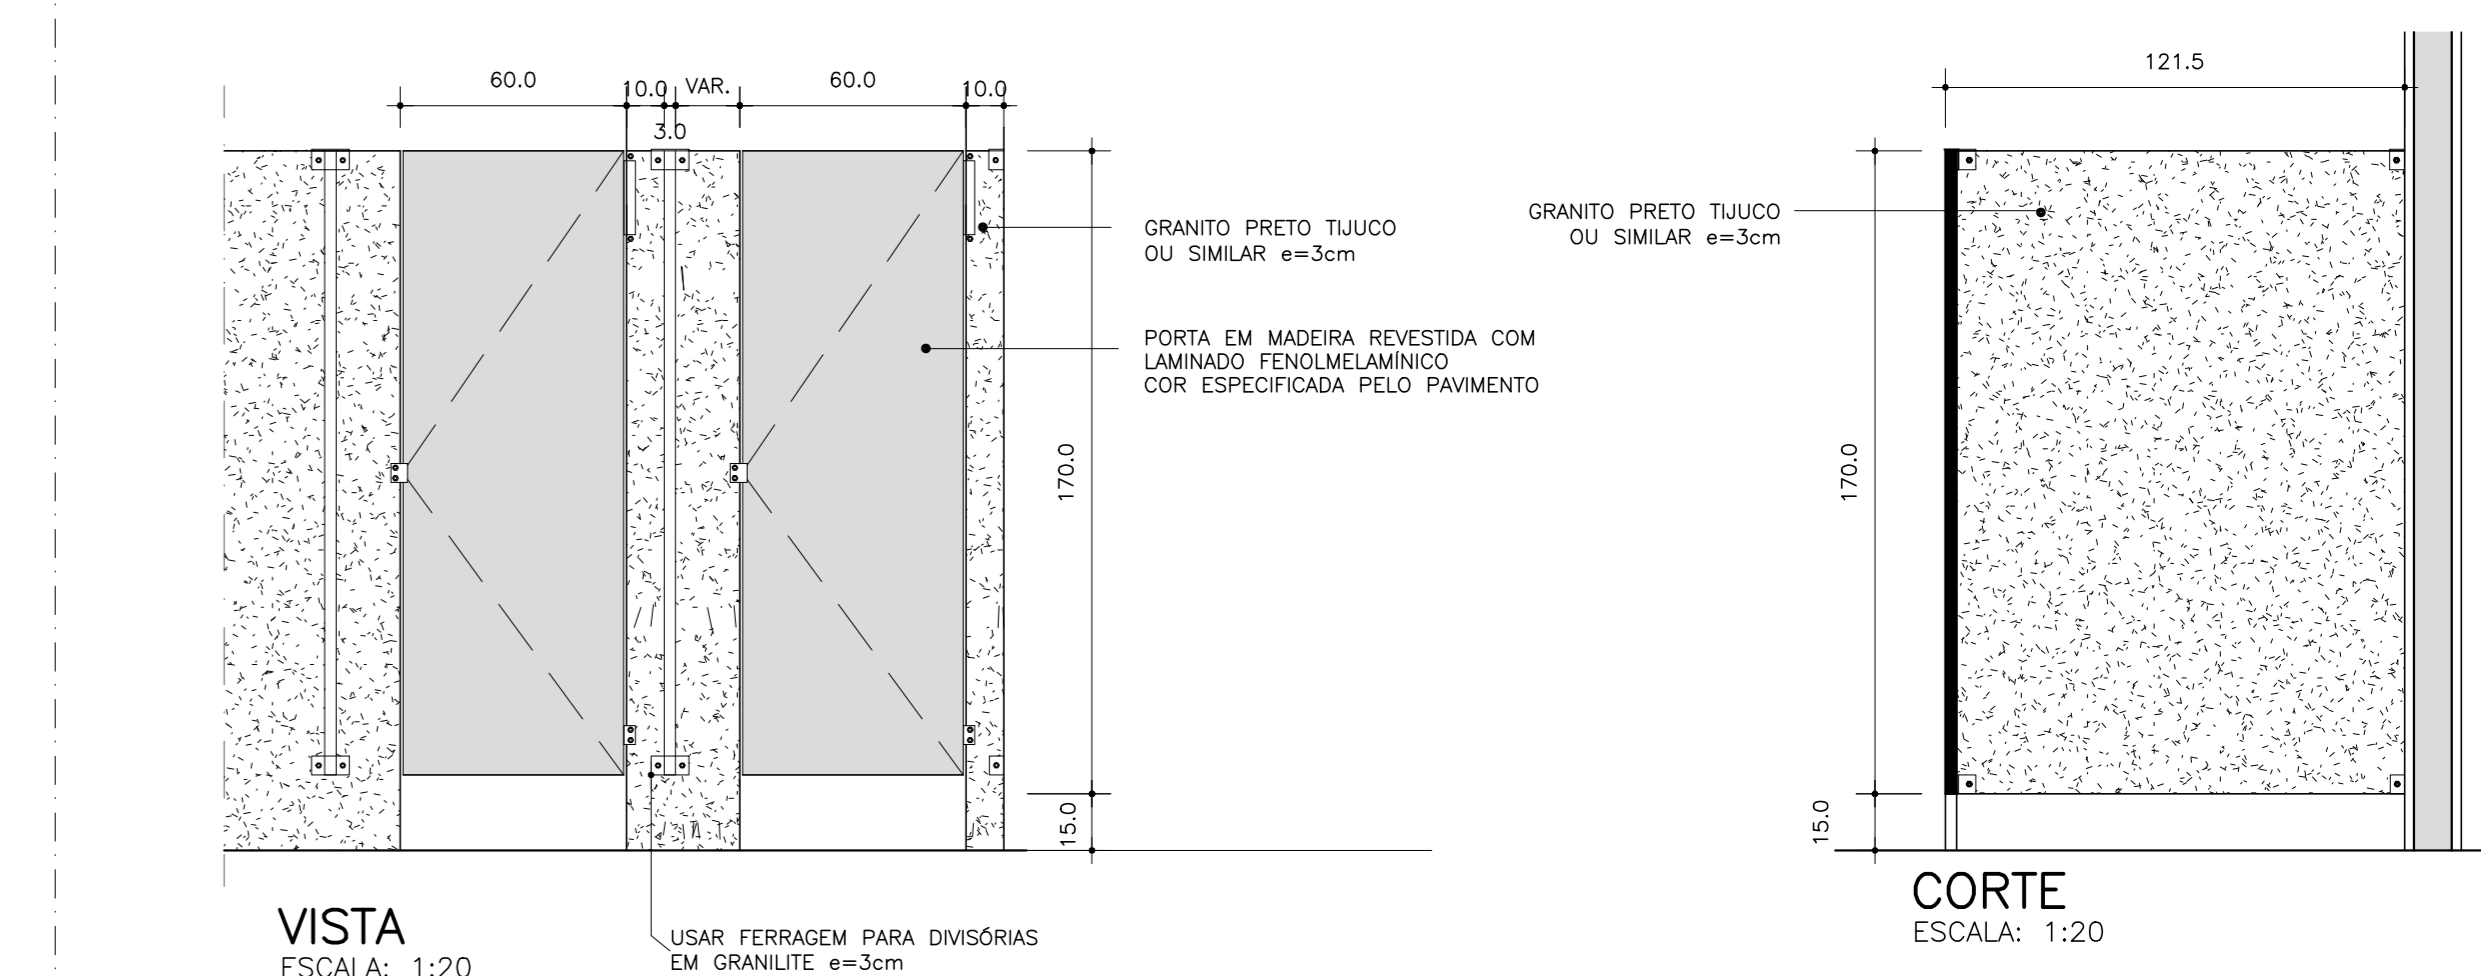

VISTA
ESCALA: 1:20

CORTE
ESCALA: 1:20

DETALHE IMPERMEABILIZAÇÃO - LAJE DE COBERTURA ÁTICO
ESC. 1:5

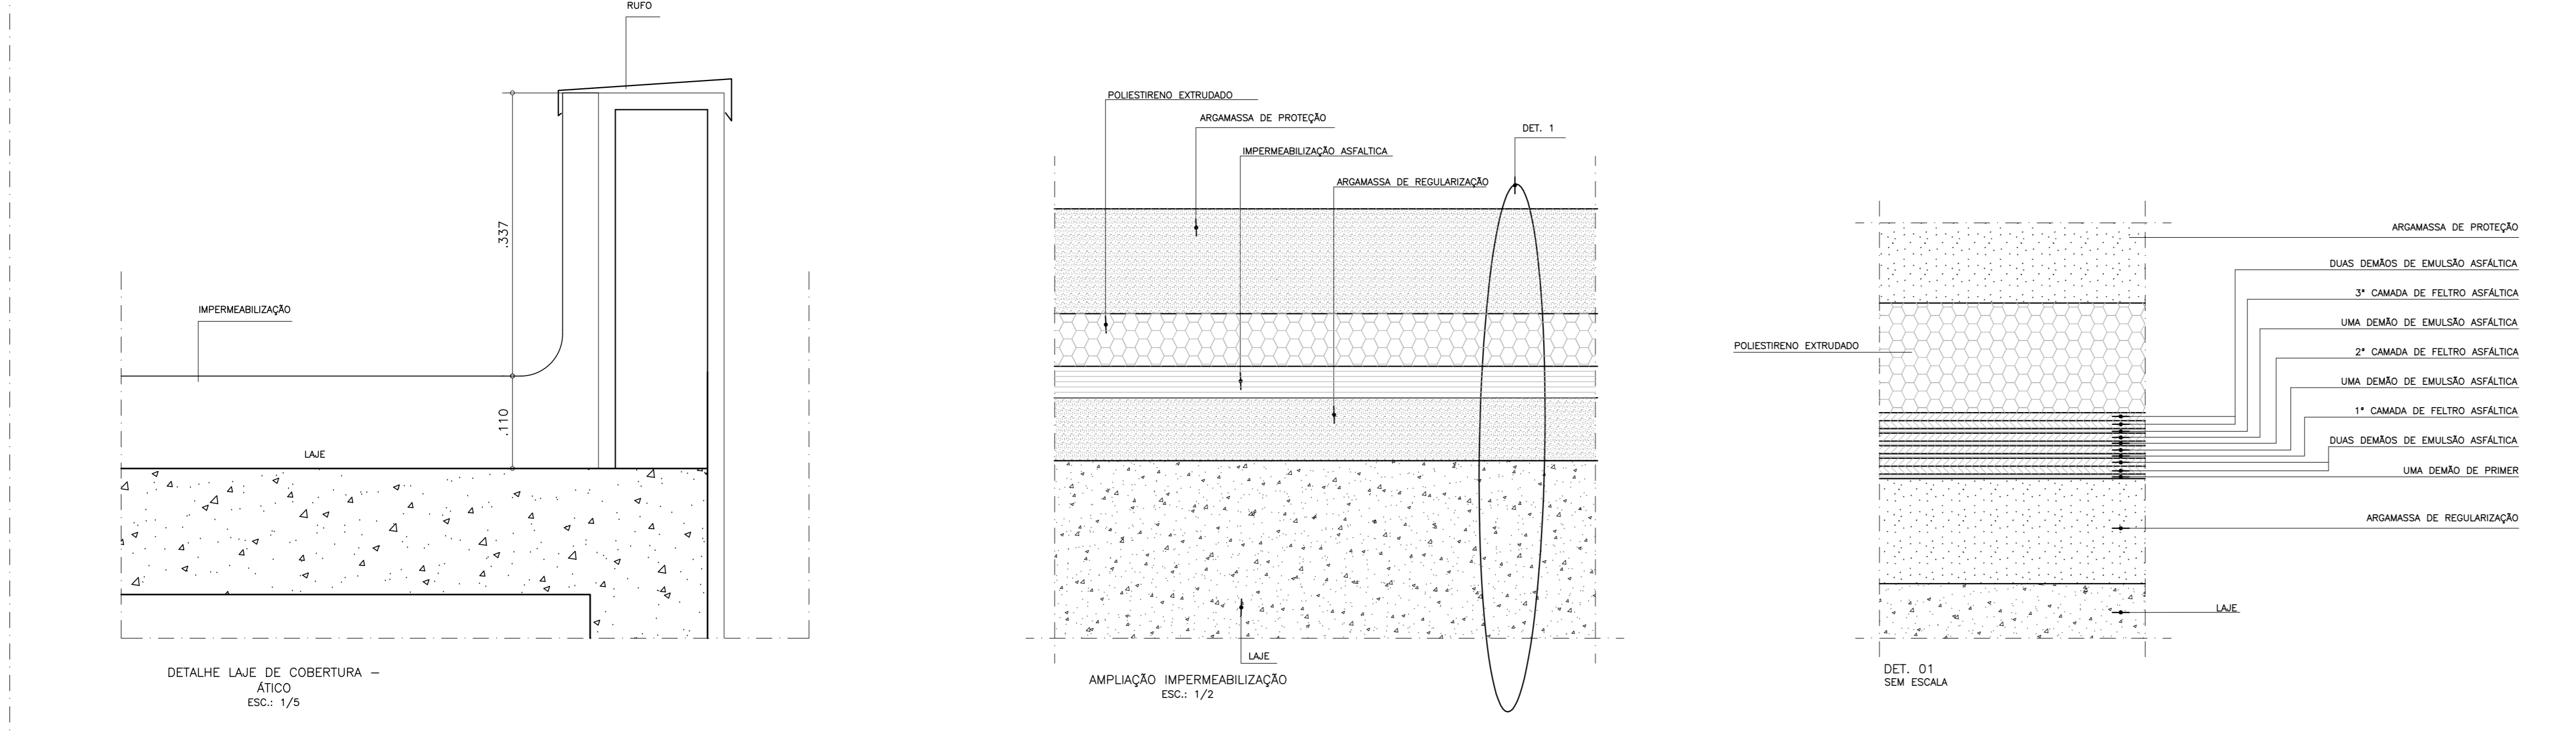


DETALHE LAJE DE COBERTURA - ÁTICO
ESC: 1/5

AMPLIAÇÃO IMPERMEABILIZAÇÃO
ESC: 1/2

DET. 01 SEM ESCALA

DETALHE - ARREIMATE DO FORRO DE GESSO
ESC. 1:2

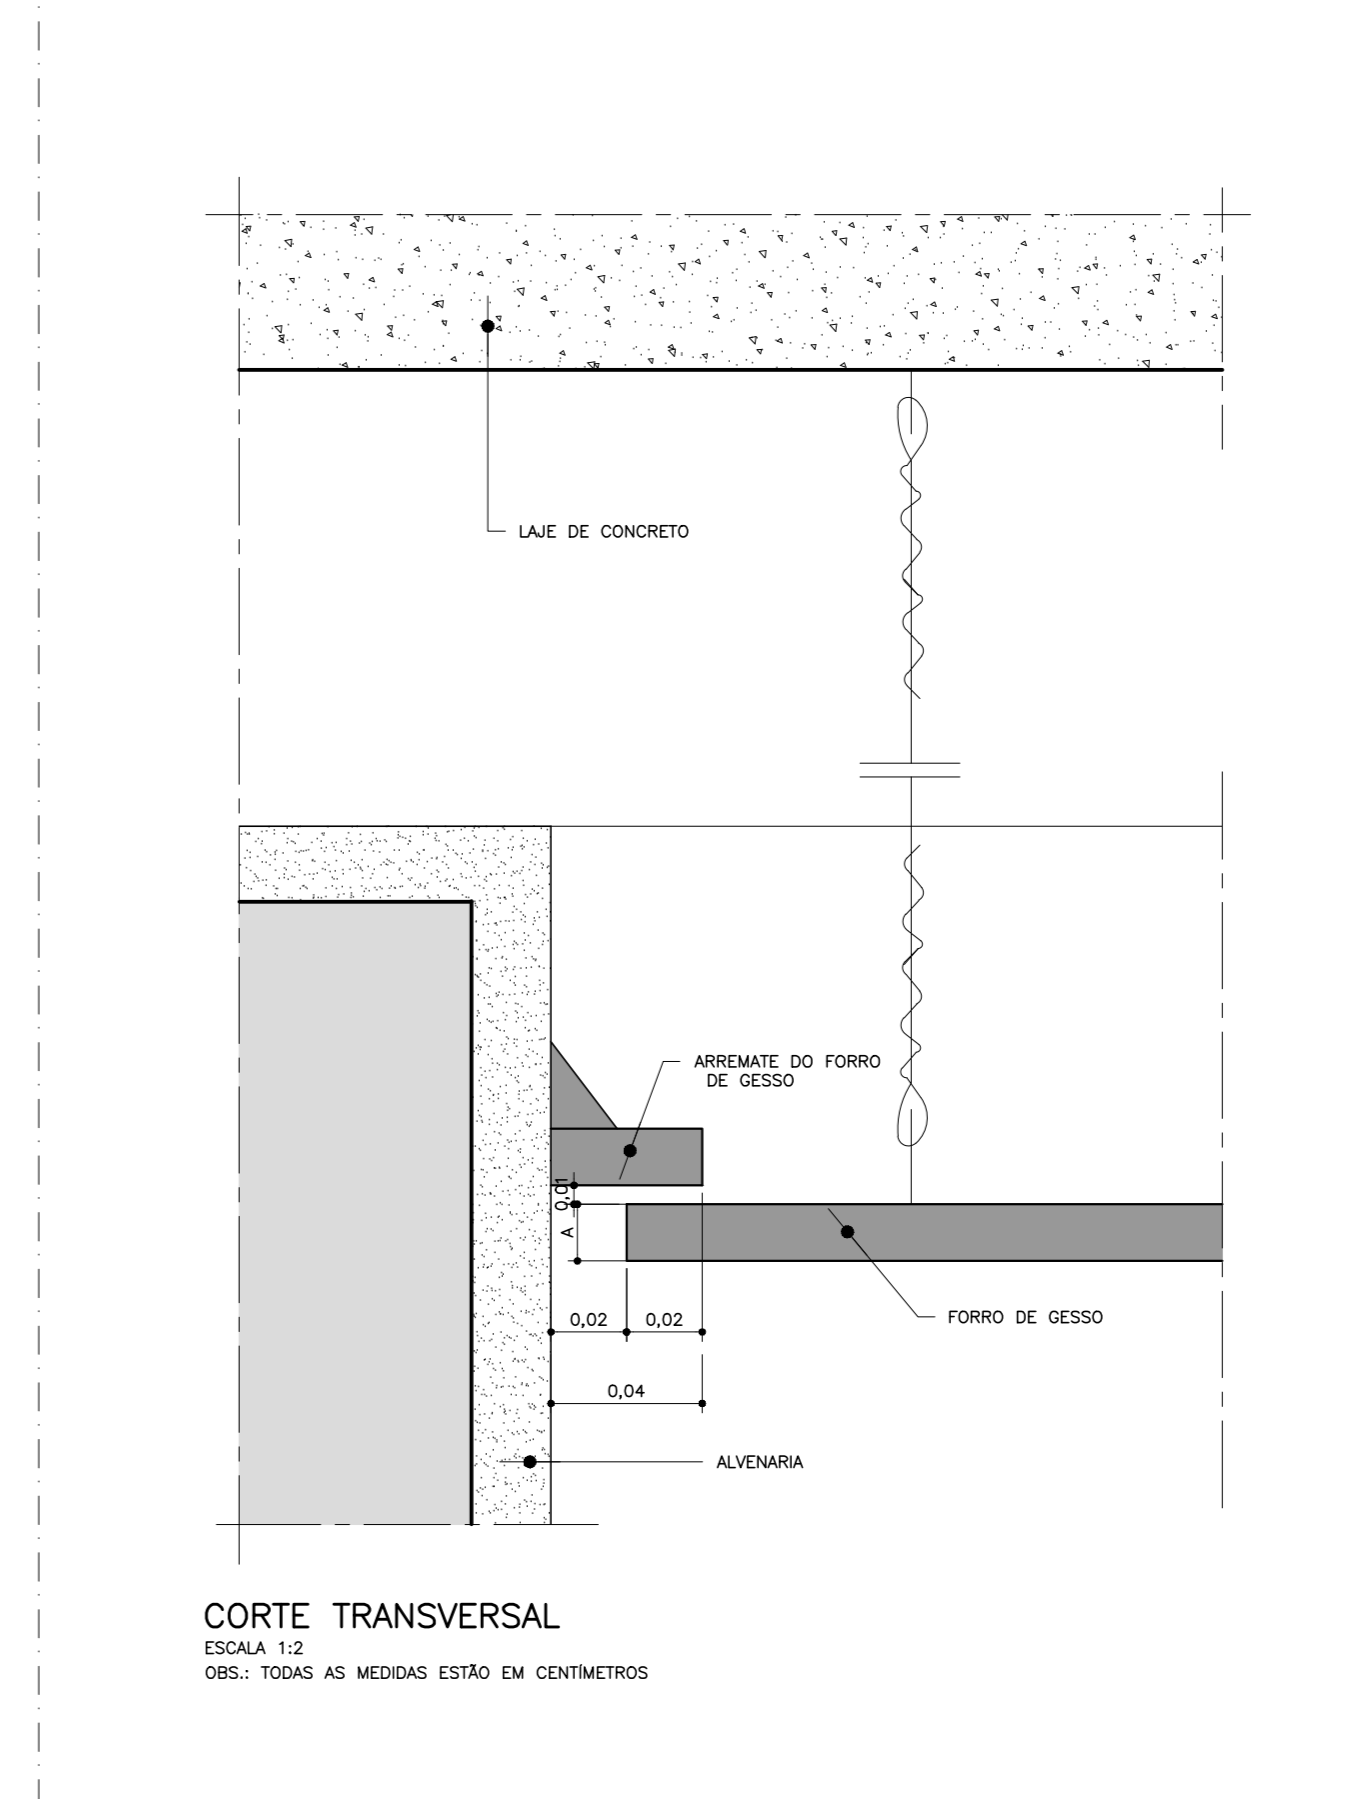

CORTE TRANSVERSAL
ESCALA: 1:2
OBS: TODAS AS MEDIDAS ESTÃO EM CENTÍMETROS

AS BUILT		
DO EMISSÃO INICIAL		JUL/2014
REV. DESCRICÃO		RESPONSÁVEL DATA

PROJETO EXECUTIVO



Secretaria de Estado da Saúde
GOVERNO DO ESTADO DE SÃO PAULO

HOSPITAL DE BEBEDOURO
RUA AMÉLIA BERNARDINO CUTRAL - BEBEDOURO - SP

BLOCO 02 - DETALHES GERAIS
BLOCO DE SERVIÇOS

DETALHES GERAIS
H-000 FL-061

Av. Dr. Enéas Gonçalves de Aguiar, nº 185, 3º andar
São Paulo-SP - CEP: 05424-000
Tel: (11)3066-8420 Fax: (11)3066-8482

ARG. ADHEMAR DIZIOLI FERNANDES
PROJ. GR. CAMILO CHINGOTTI