

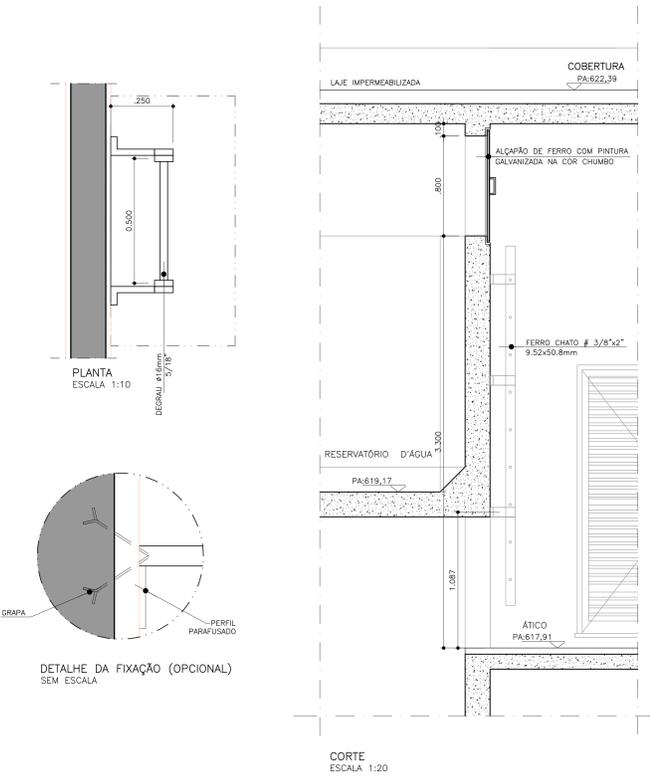
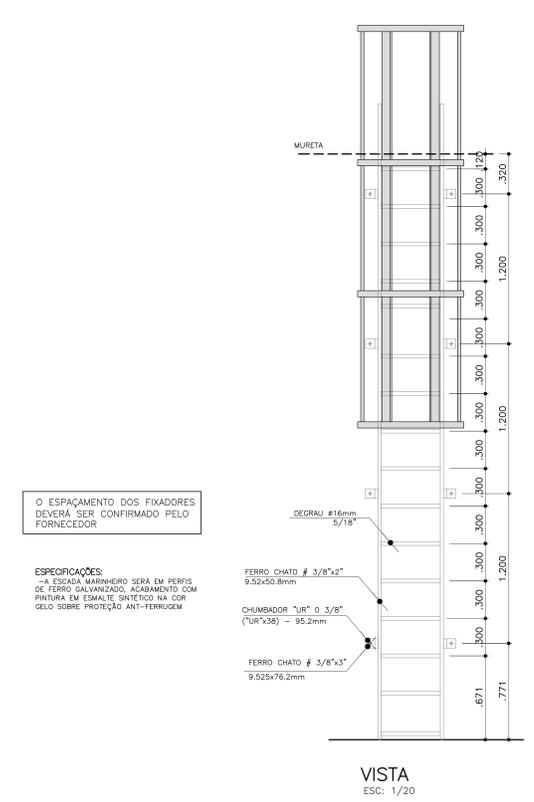


ESCALA MARINHEIRO INTERNA DE ACESSO AO RESERVATÓRIO DE ÁGUA
ESC. 1:20

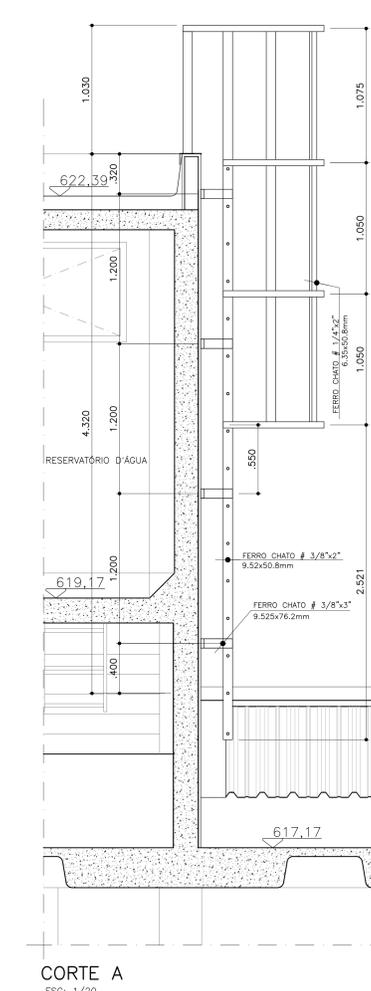

ESCALA MARINHEIRO EXTERNA ENTRE LAJES
ESC. 1:20


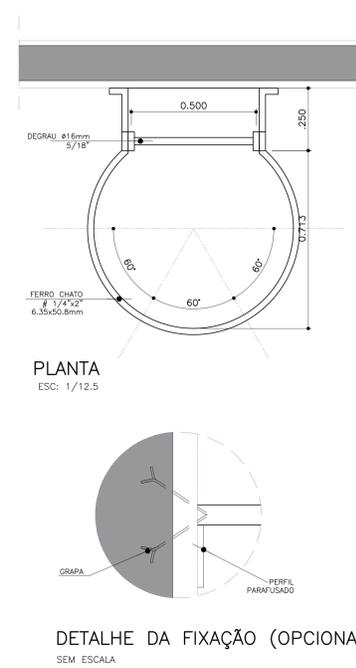


O ESPAÇAMENTO DOS FIXADORES DEVERÁ SER CONFIRMADO PELO FORNECEDOR


ESPECIFICAÇÕES:
- A ESCADA MARINHEIRO SERÁ EM PERFIS DE FERRO GALVANIZADO, ACABAMENTO COM PINTURA EM ESMALTE SINTÉTICO NA COR CINZA CLARO.

O ESPAÇAMENTO DOS FIXADORES DEVERÁ SER CONFIRMADO PELO FORNECEDOR

ESPECIFICAÇÕES:

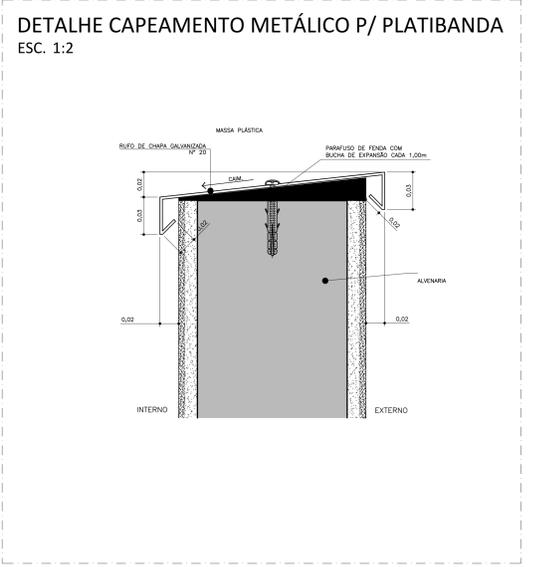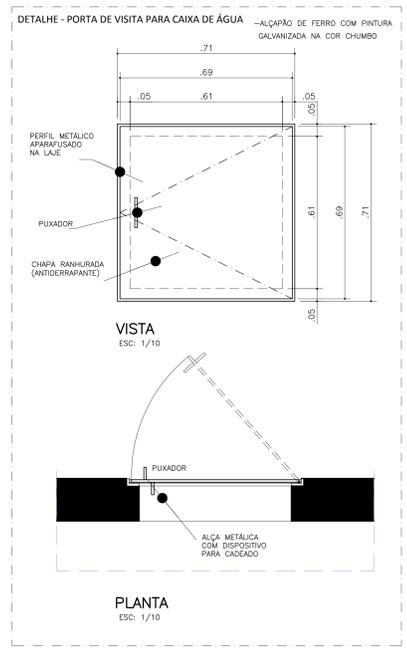

DETALHE DRENAGEM JADINEIRA

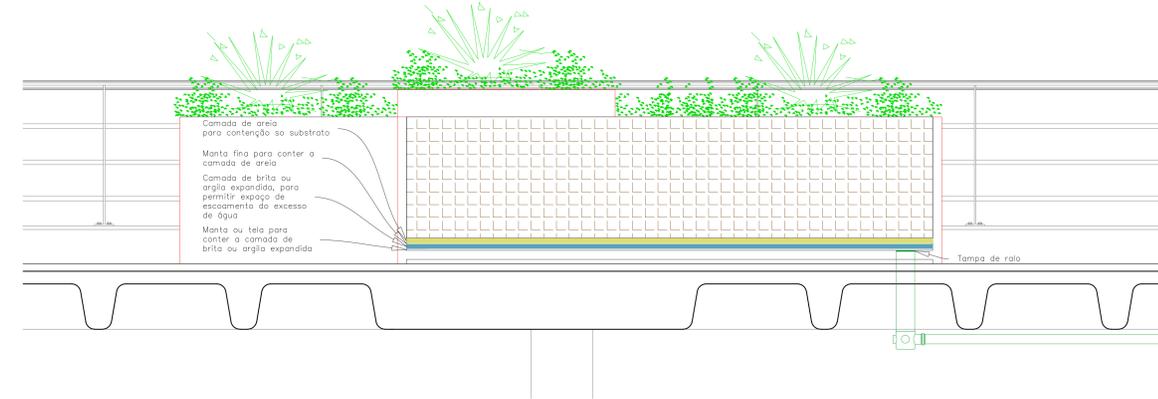

AS BUILT		
DO EMISSÃO INICIAL		JUL/2014
REV. DESCRIÇÃO	RESPONSÁVEL	DATA
PROJETO EXECUTIVO		
Secretaria de Estado da Saúde HOSPITAL DE BEBEDOURO BLOCO 02 - DETALHES GERAIS BLOCO DE SERVIÇOS DETALHES GERAIS		
H-000 FL-062 R07/2014		
Arq. ADHEMAR DIZIOLI FERNANDES GR. CAMILO CHINGOTTI		