




DETALHE MARQUISE
ESC.1:25

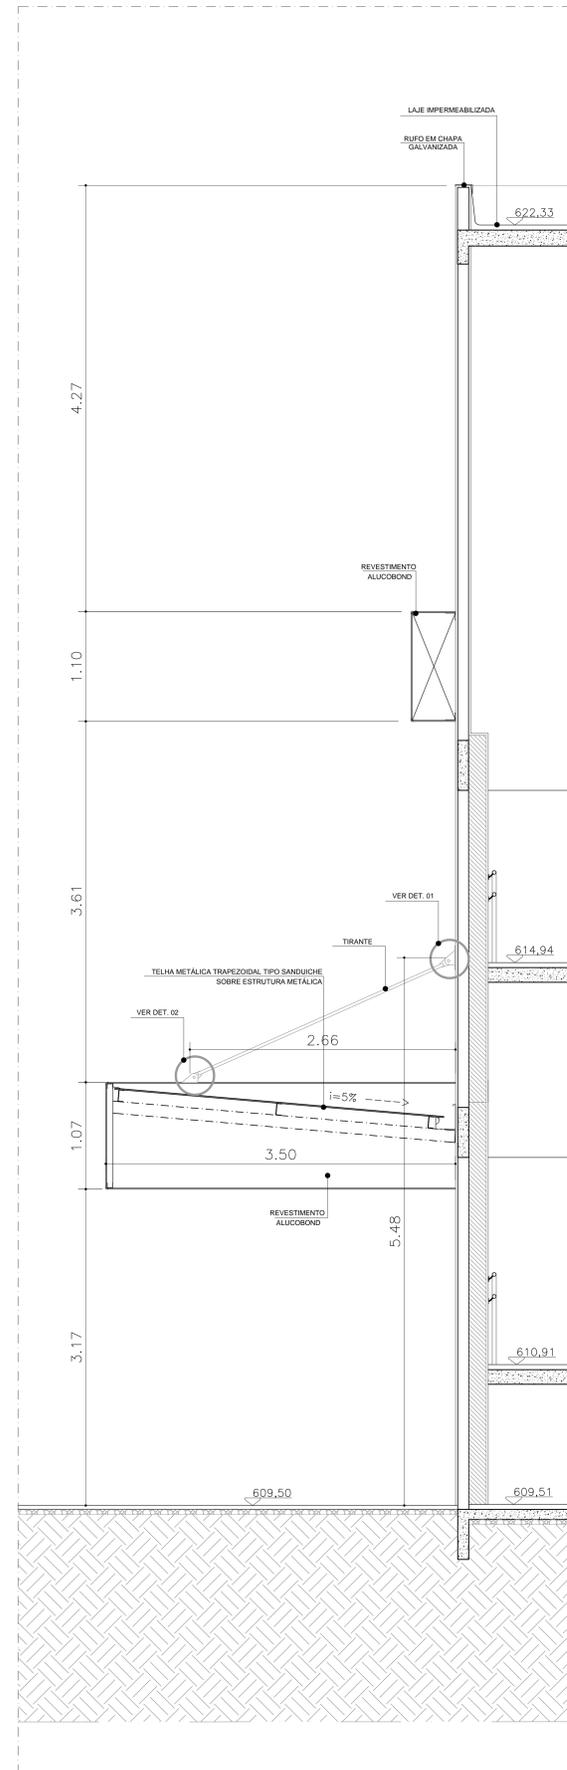


CORTE AA
ESC.1:25

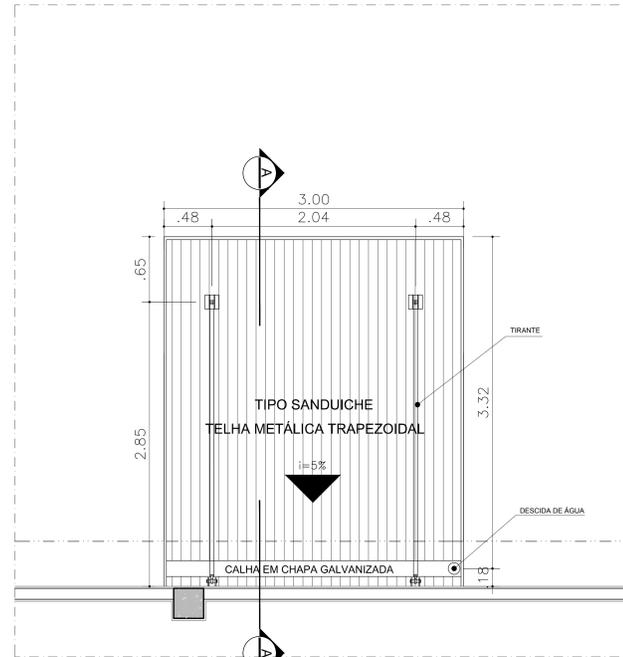

PLANTA
ESC.1:25

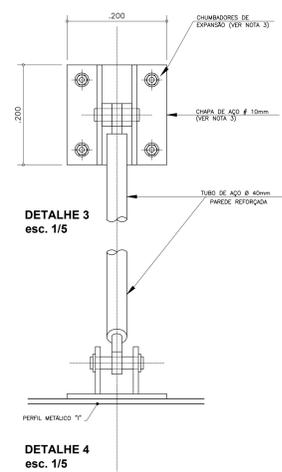


DETALHE 3
esc. 1/5

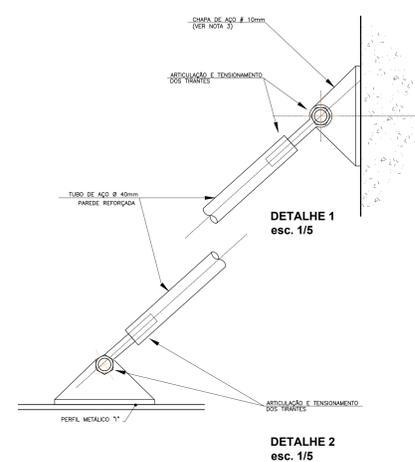


DETALHE 1
esc. 1/5

DETALHE 2
esc. 1/5

DETALHE GRELHA DE CAPTAÇÃO DE ÁGUA
ESC. 1:10

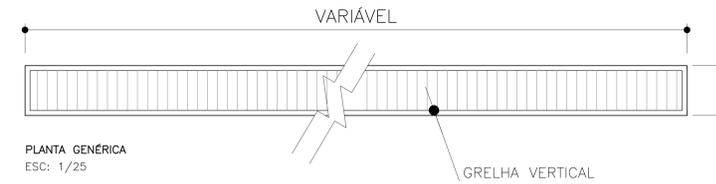

PLANTA GÊNÉRICA
ESC. 1/25

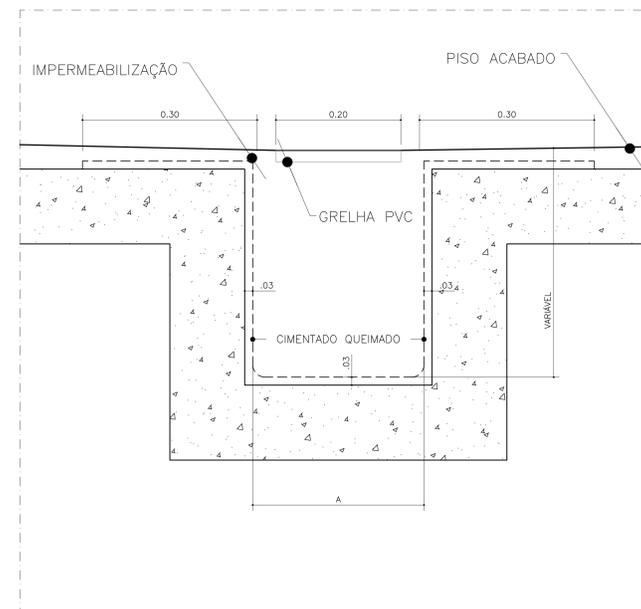


CORTE GÊNÉRICO
ESC. 1/10



DET. AMPLIADO: CORTE
ESC. 1:5

APROXIMADAMENTE 26 METROS LINEARES
-GRELHA DE PVC

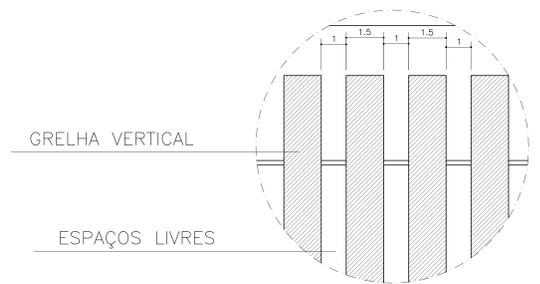

DET. AMPLIADO: PLANTA
ESC. 1:2

AS BUILT		
00 EMISSÃO INICIAL		JUL/2014
REV. DESCRIÇÃO	RESPONSÁVEL	DATA

PROJETO EXECUTIVO



Secretaria de Estado da Saúde
SÃO PAULO

HOSPITAL DE BEBEDOURO
RUA AMÉLIA BERNARDINO CUTRALE - BEBEDOURO - SP

BLOCO 02 - DETALHES GERAIS
BLOCO DE SERVIÇOS

DETALHES GERAIS
H-000 FL-063

Av. Dr. Enéas Gonçalves de Aguiar, nº185, 3º andar
São Paulo-SP Cep: 05443-000
Tel: (11)3066 8420 Fax: (11)3066 8482

Arq. ADHEMAR DIZIOLI FERNANDES
Arq. CAMILO CHINGOTTI