




CORTE B-B-
AUDITÓRIO
ESCALA 1/100

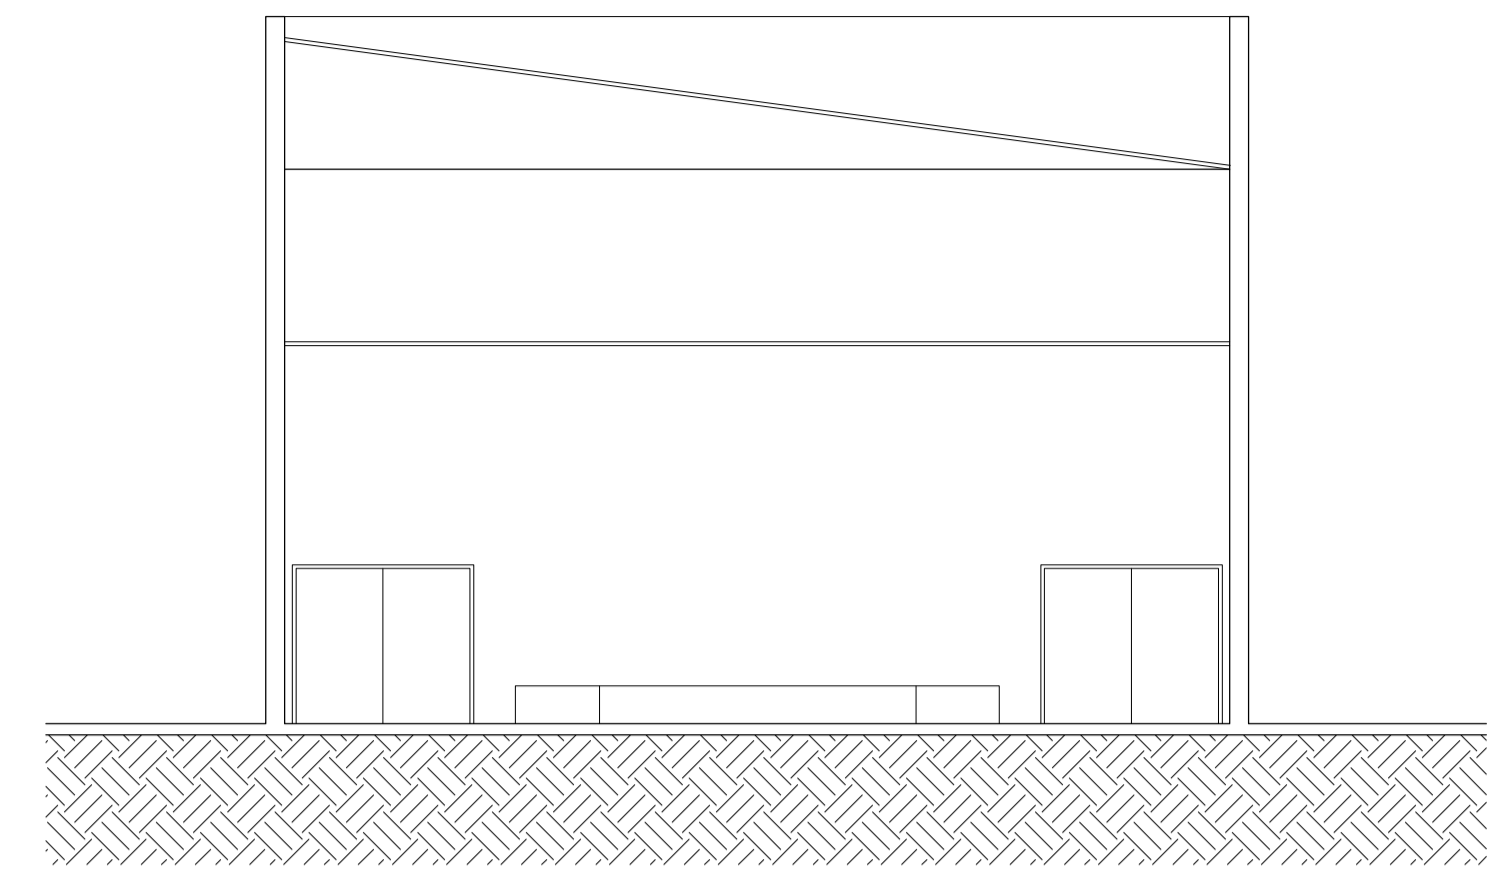


CORTE A-A
AUDITÓRIO
ESCALA 1/100

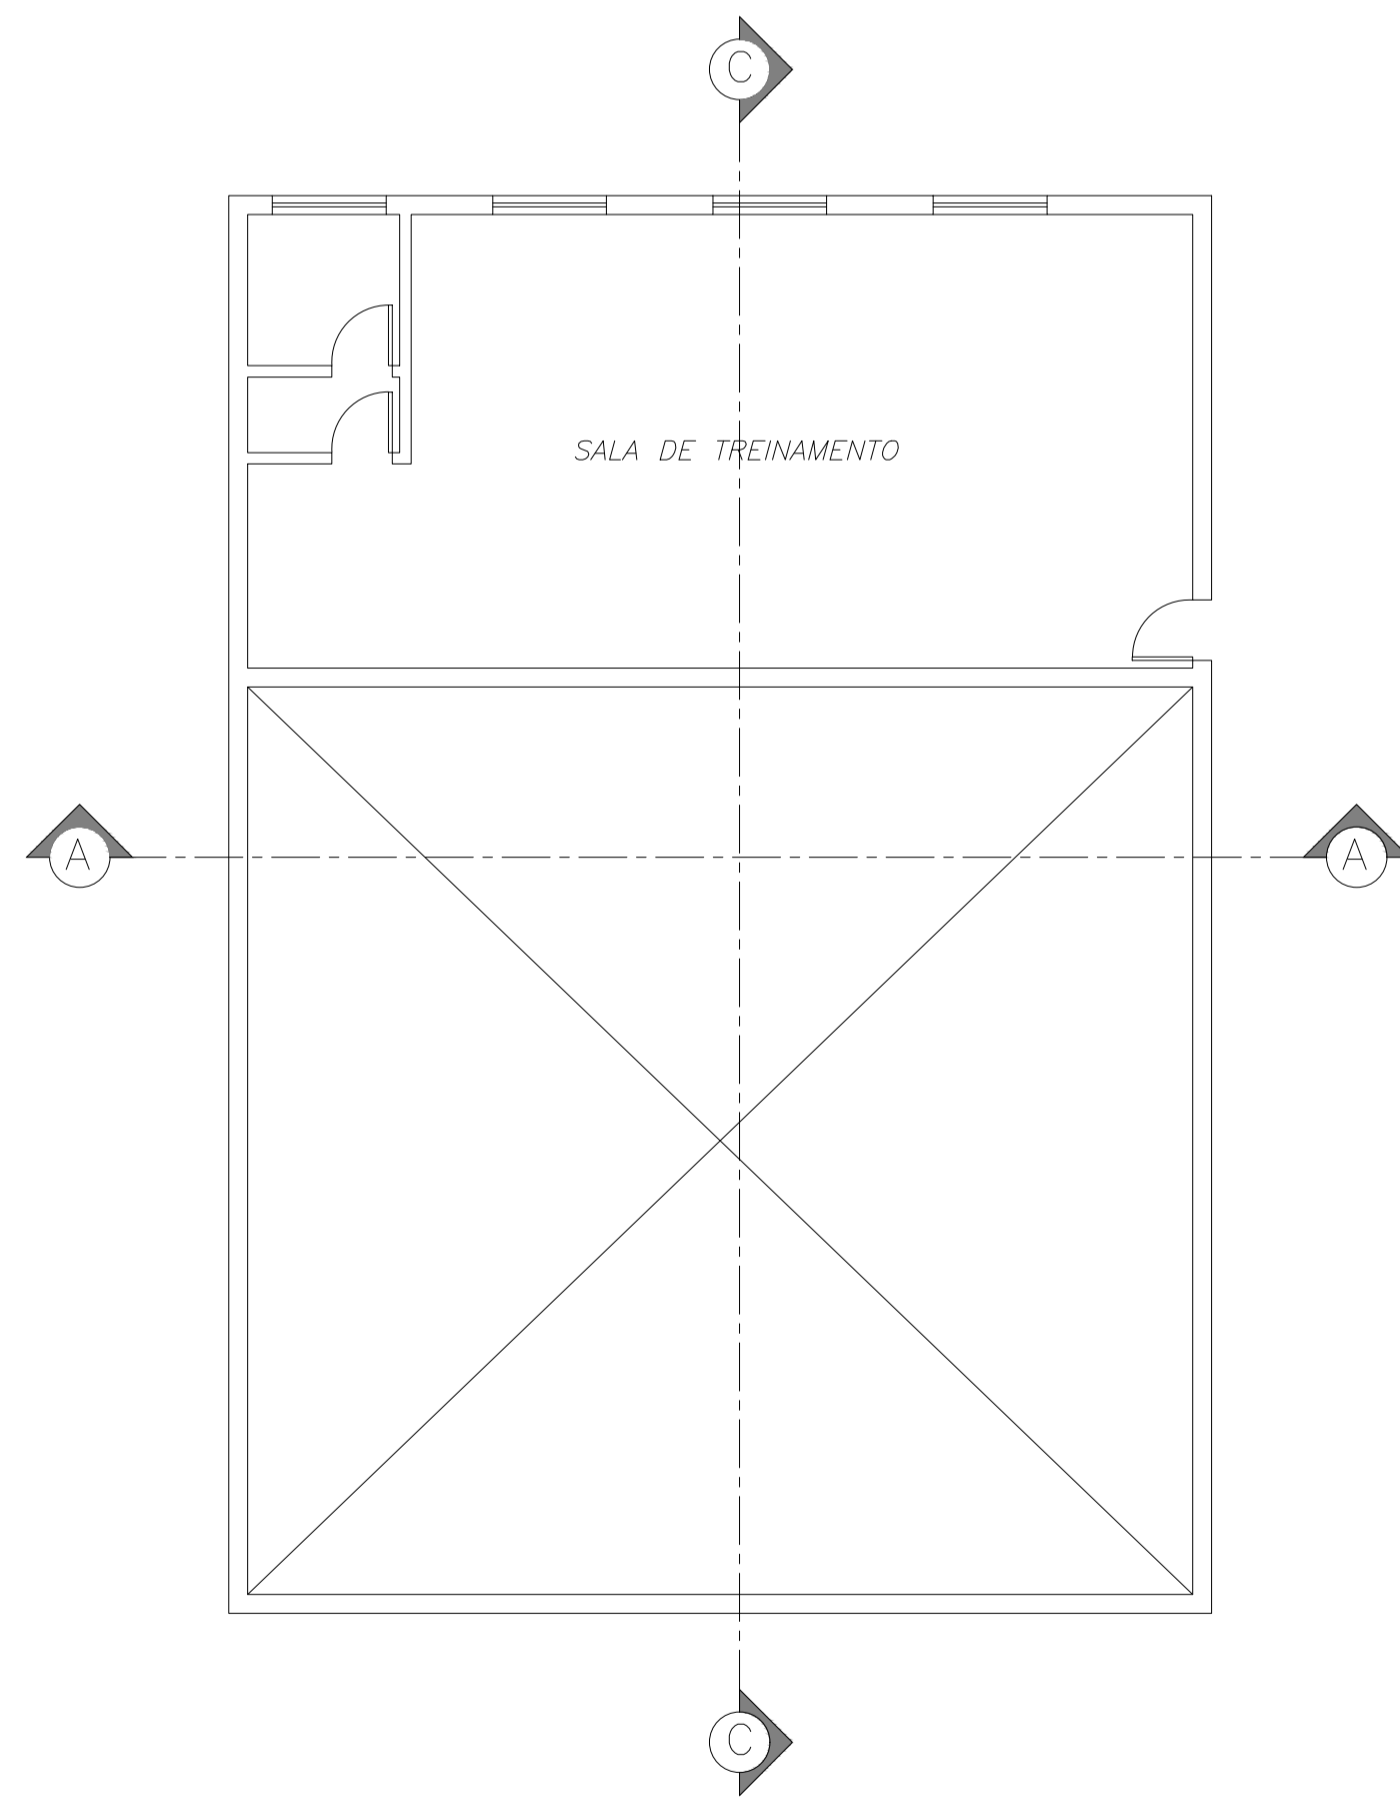

PLANTA
AUDITÓRIO 2º PAV.
ESCALA 1/100

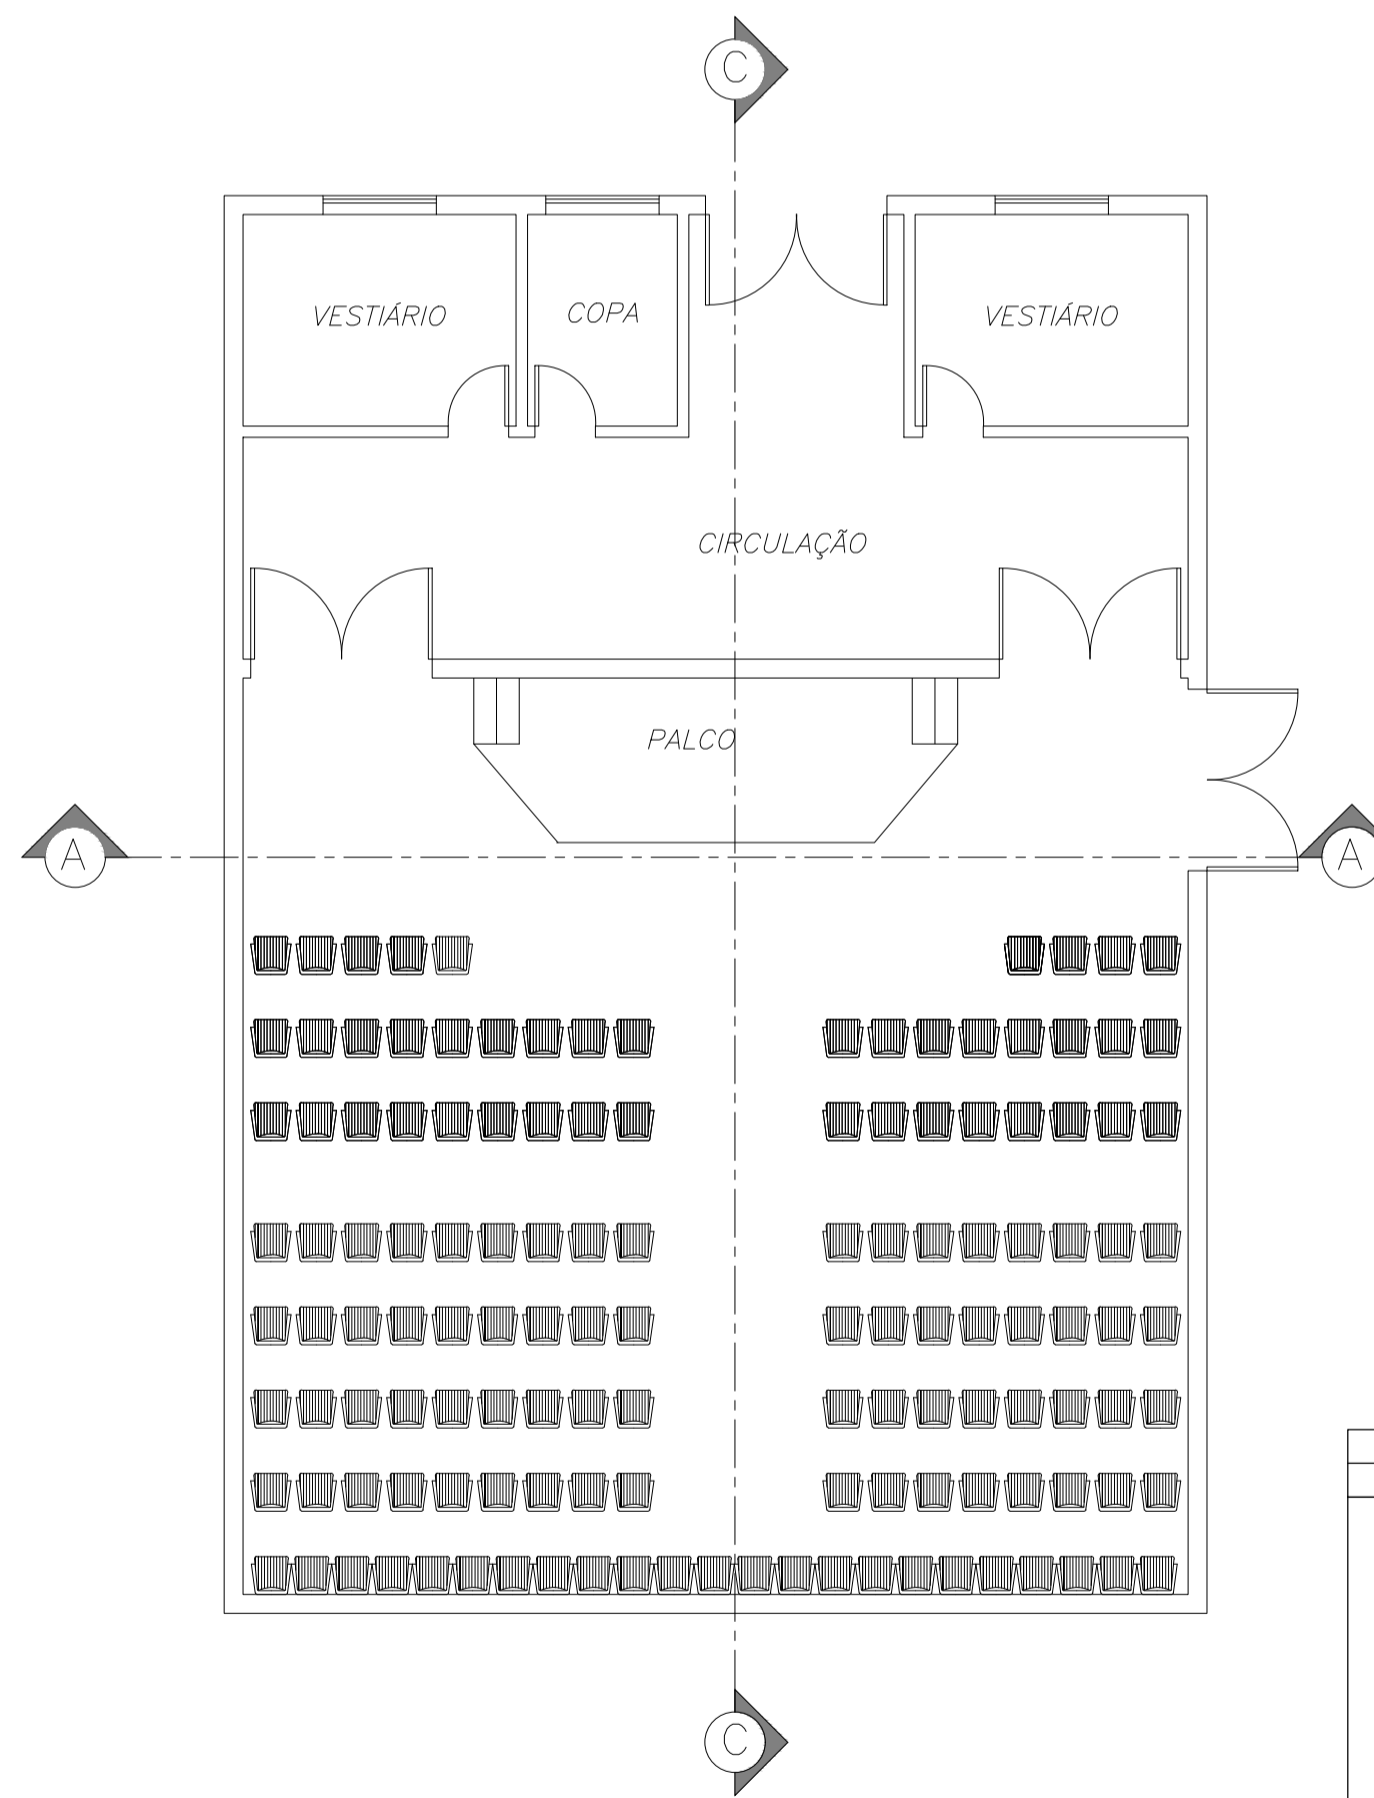

PLANTA
AUDITÓRIO TÉRREO
ESCALA 1/100

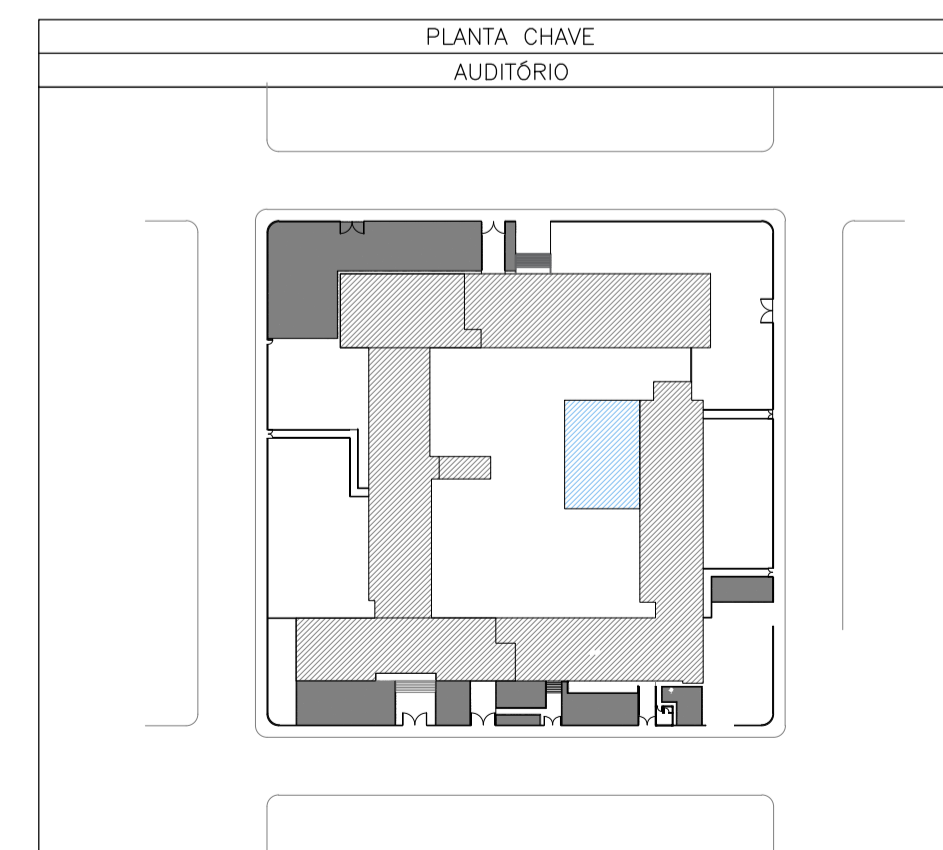

PROJETO COMPLETO		FOLHA:
PLANTAS - CORTE A-A CORTE B-B E VISTA		08/08
REFERENCIA:	LEVANTAMENTO DE AREAS CONSTRUIDAS	
PROPRIETARIO:	INSTITUTO ADOLFO LUTZ, DRS BAURU	
DENOMINAÇÃO:	INSTITUTO ADOLFO LUTZ	
LOCAL:	EENDEREÇO: RUA QUINTINO DE BOCAIUVA	
BAIRRO:	CENTRO	
MUNICIPIO:	CENTRO - S.P.	ESCALA: INDICADA
SITUAÇÃO(sem escala)	VER FOLHA 01/08	
QUADRO DE ÁREAS	VER FOLHA 01/08	
PROPRIETÁRIO/RESPONSÁVEL PELO USO: INSTITUTO ADOLFO LUTZ, DRS BAURU		RESPONSÁVEL TÉCNICO: ARGO OTHON FERNANDES DE OLIVEIRA E SILVA JR. CAU - A85055-1