




DETALHE A
Fol.: 102

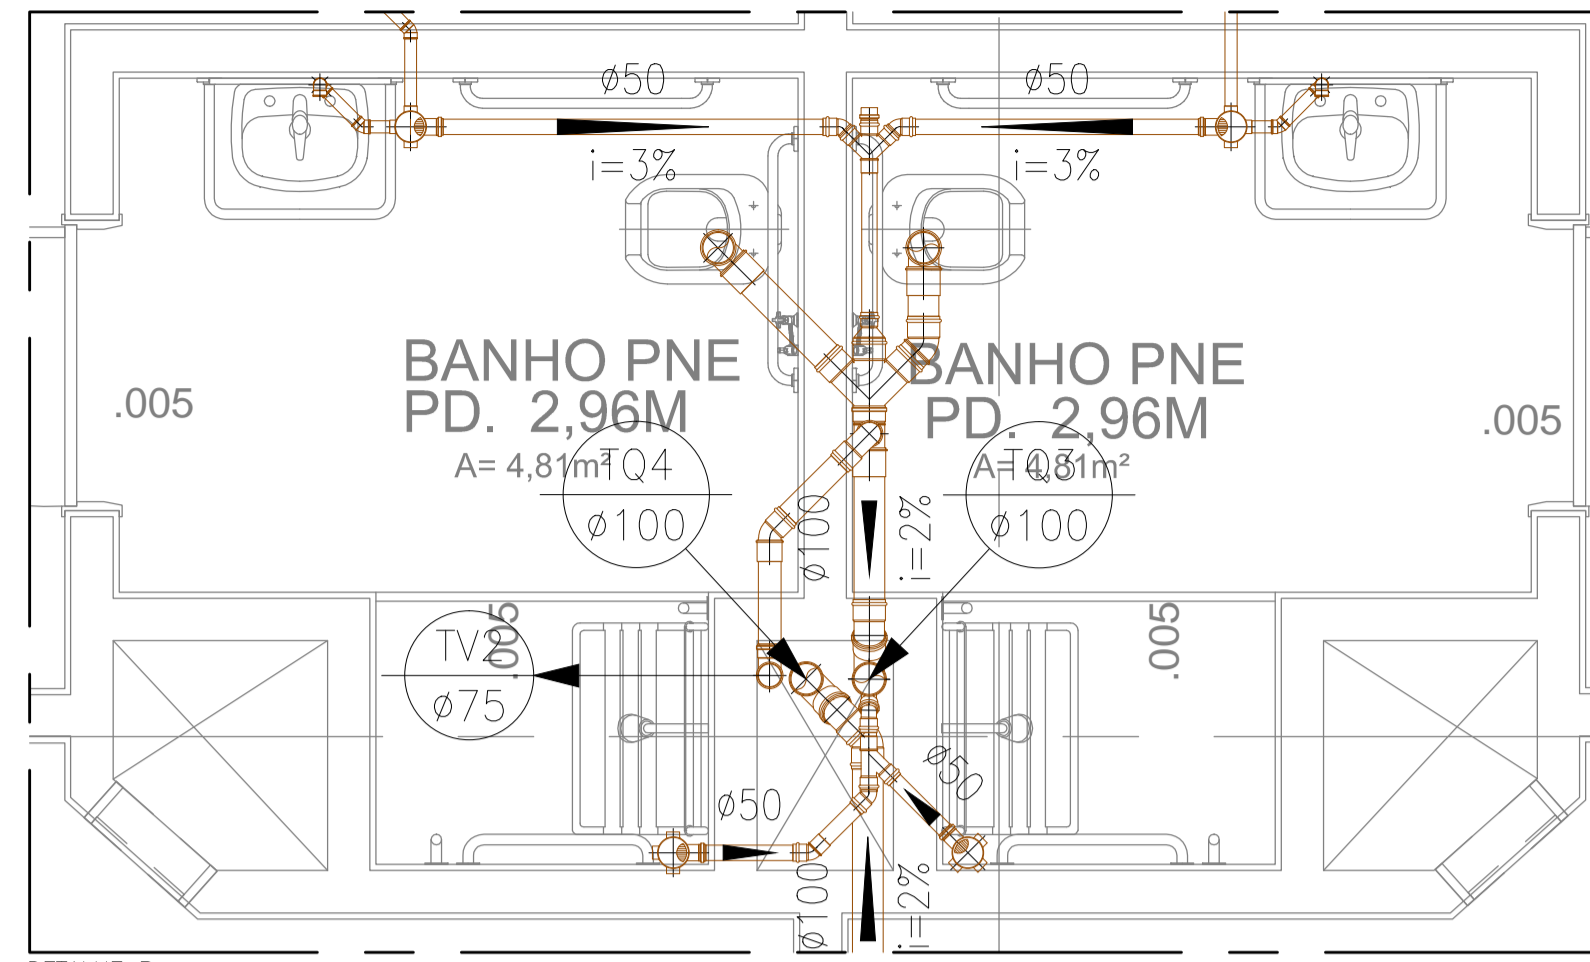

DETALHE B
Fol.: 102

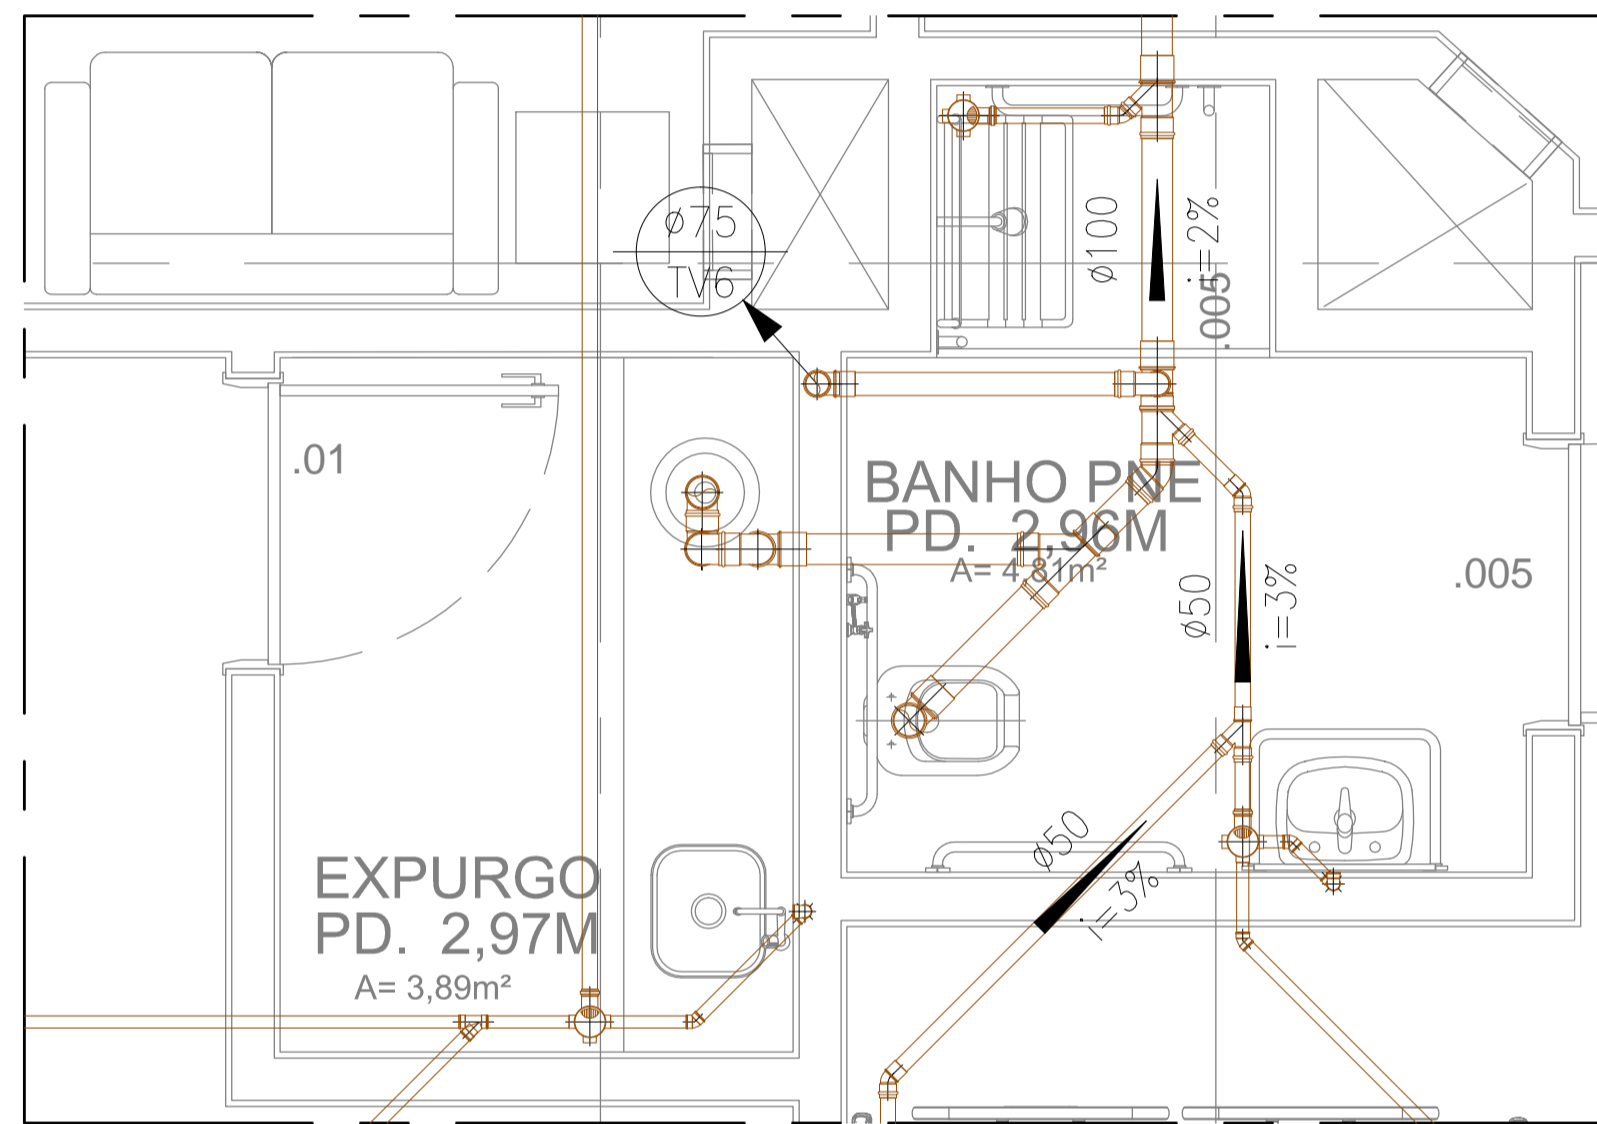

DETALHE C
Fol.: 102

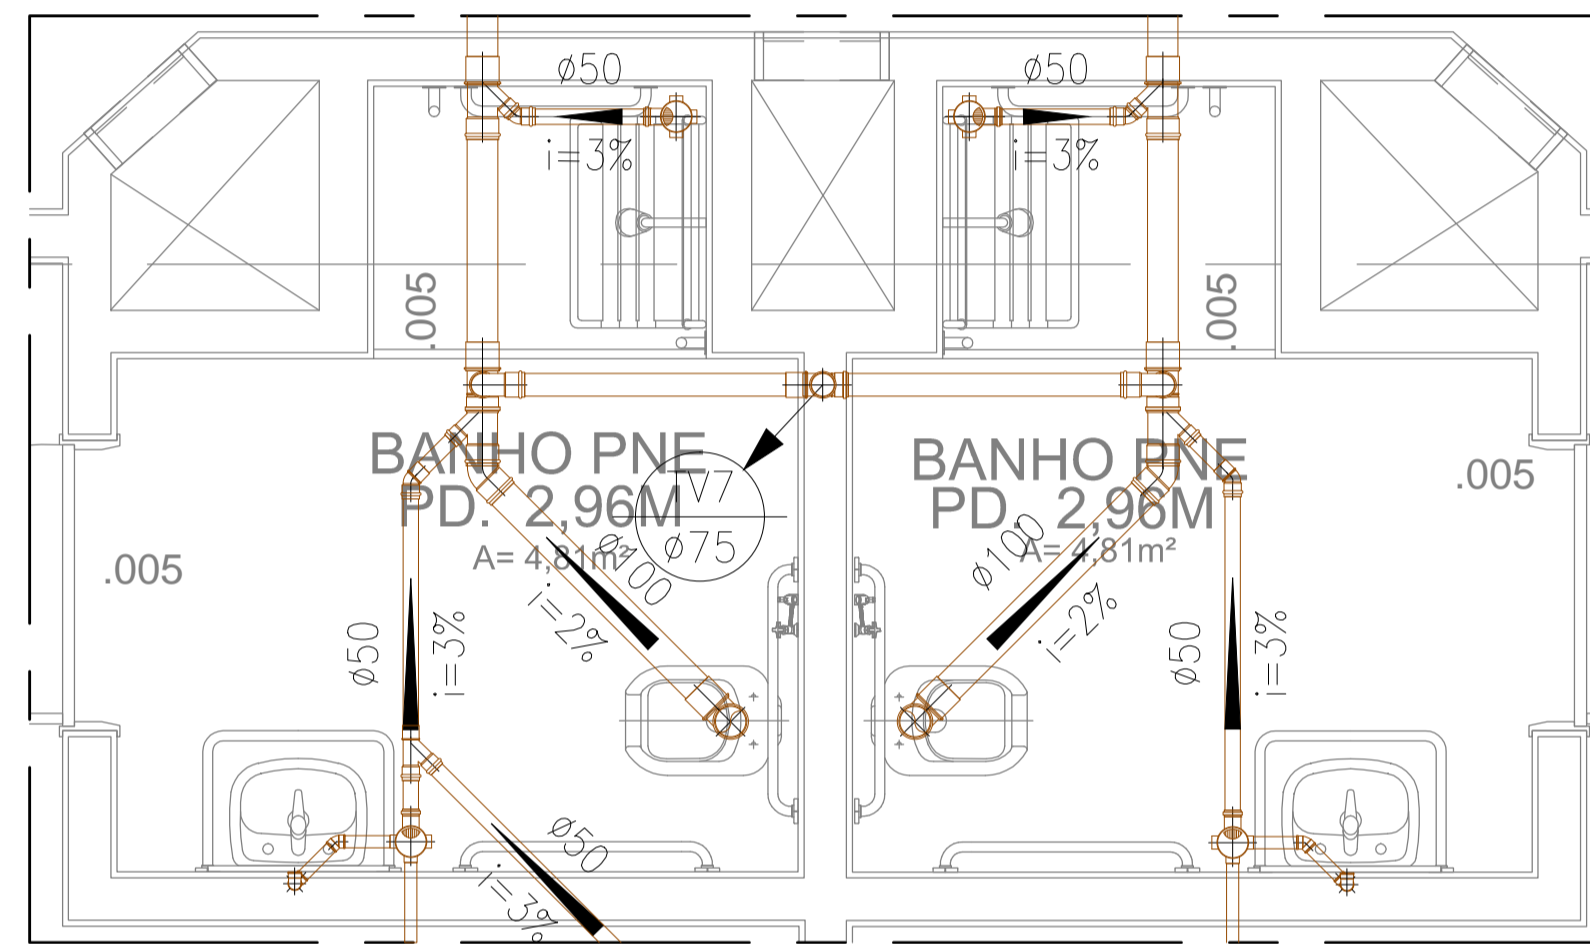

DETALHE D
Fol.: 102

<p>06 AGO/18 Conforme revisão de arquitetura atualizada com data em 01/08/18 via Autodoc</p> <p>05 JUN/18 As Built (conforme revisão de arquitetura recebida em 16/05/2018)</p> <p>04 DEZ/16 Conforme arquitetura recebida em 30/11/2016</p> <p>03 AGO/14 Conforme solicitação via e-mail recebida em 25/08/2016</p> <p>02 JUL/15 Conforme revisão de arquitetura recebida em 06/05/2015</p> <p>01 FEV/15 Conforme ata de reunião em 19/12/14, e arquitetura recebida em 05/02/15</p> <p>00 NOV/14 Emissão inicial</p>				
<p>NOME DATA DESCRIÇÃO PROJETO</p>				
<p>EXECUÇÃO</p>				
<p>Simétrica Simétrica Engenharia Ltda. RUA JOÃO AUGUSTO, 118 - CENTRO SÃO PAULO - SP - 05055-000 FONE: (11) 2132-1125 / FAX (11) 2132-2143 Email: simetrica@simetrica.com.br</p> <p>ENG. LEVI CARNIETO F:(11)99962.6776 / (11)3682.3725 levicarnieto@terra.com.br CREA-SP: 5060204596/D</p>				
<p>INSTALAÇÕES HIDRÁULICAS</p>				
<p>ETAPA: PROJETO EXECUTIVO</p>				<p>NÚMERO DA FOLHA: IH 104</p>
<p>EMPREENHAMENTO: HOSPITAL DE BEBEDOURO</p>				
<p>LOCAL: AVENIDA AMÉLIA BERNARDINO CUTRALE - BEBEDOURO - SP</p>				
<p>REFERÊNCIA: DETALHE: REDE DE CAPTAÇÃO DE ESGOTO</p>				
<p>3º PAVIMENTO</p>				
ESCALA: 1:25	DATA: AGO/2018	PROJETO: RENEIÉ	CONFIRMAÇÃO: ENG. LEVI	ARQUIVO: PB_030_3P_AV_001_001_001
