




DETALHE A
FIL.: IH 107

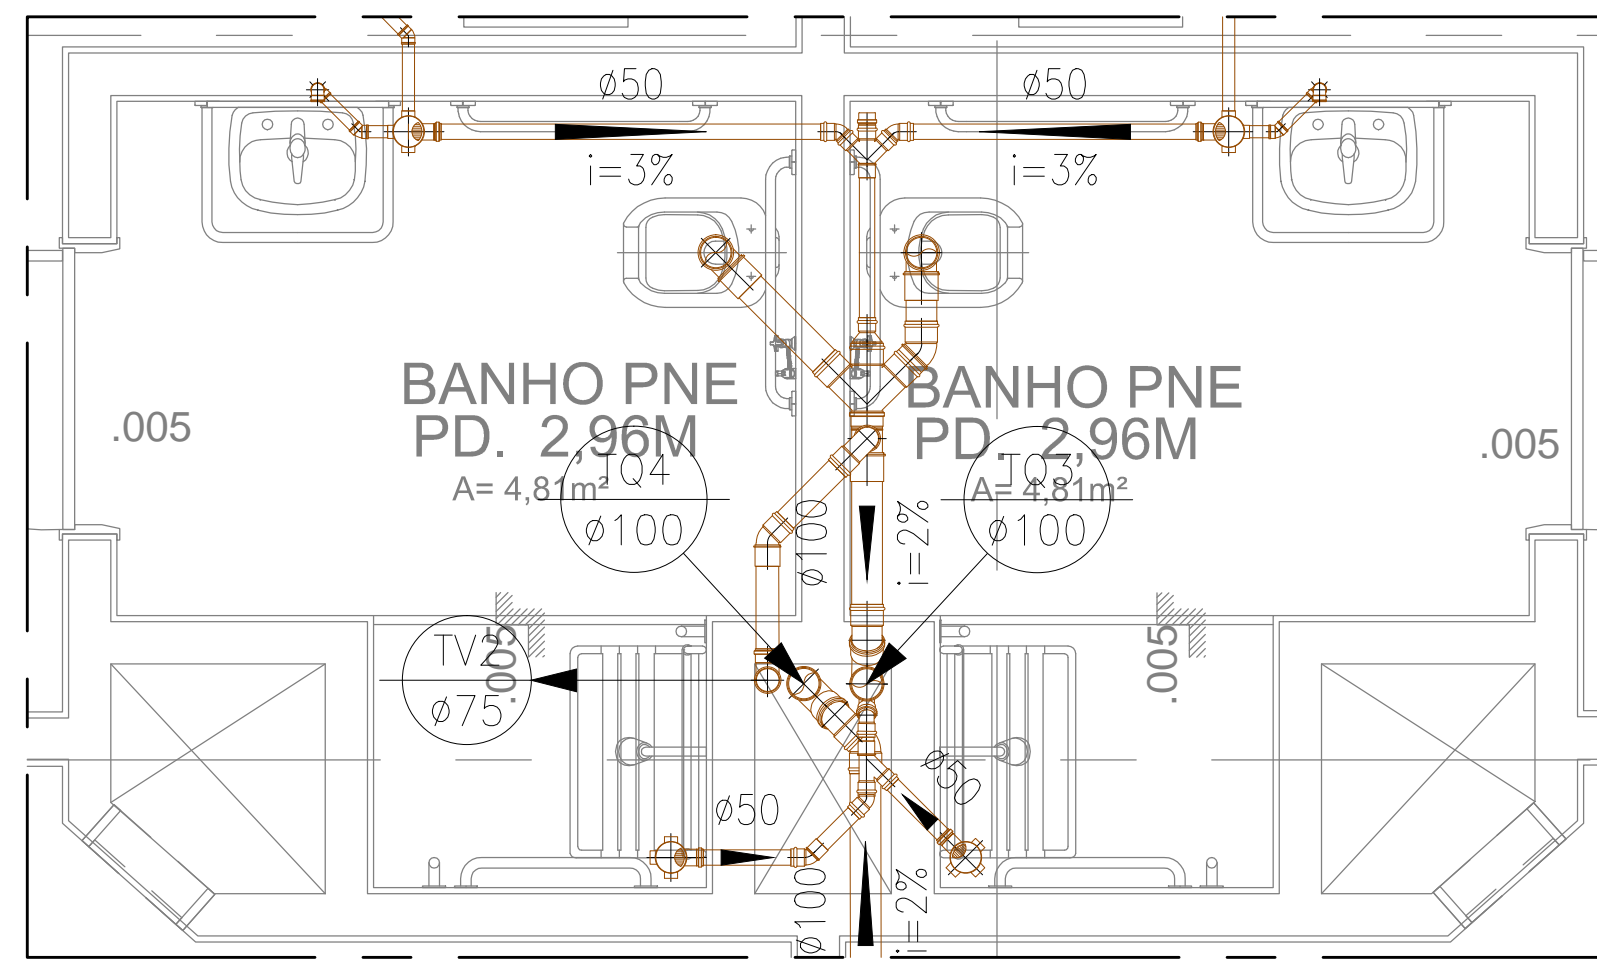

DETALHE B
FIL.: IH 107

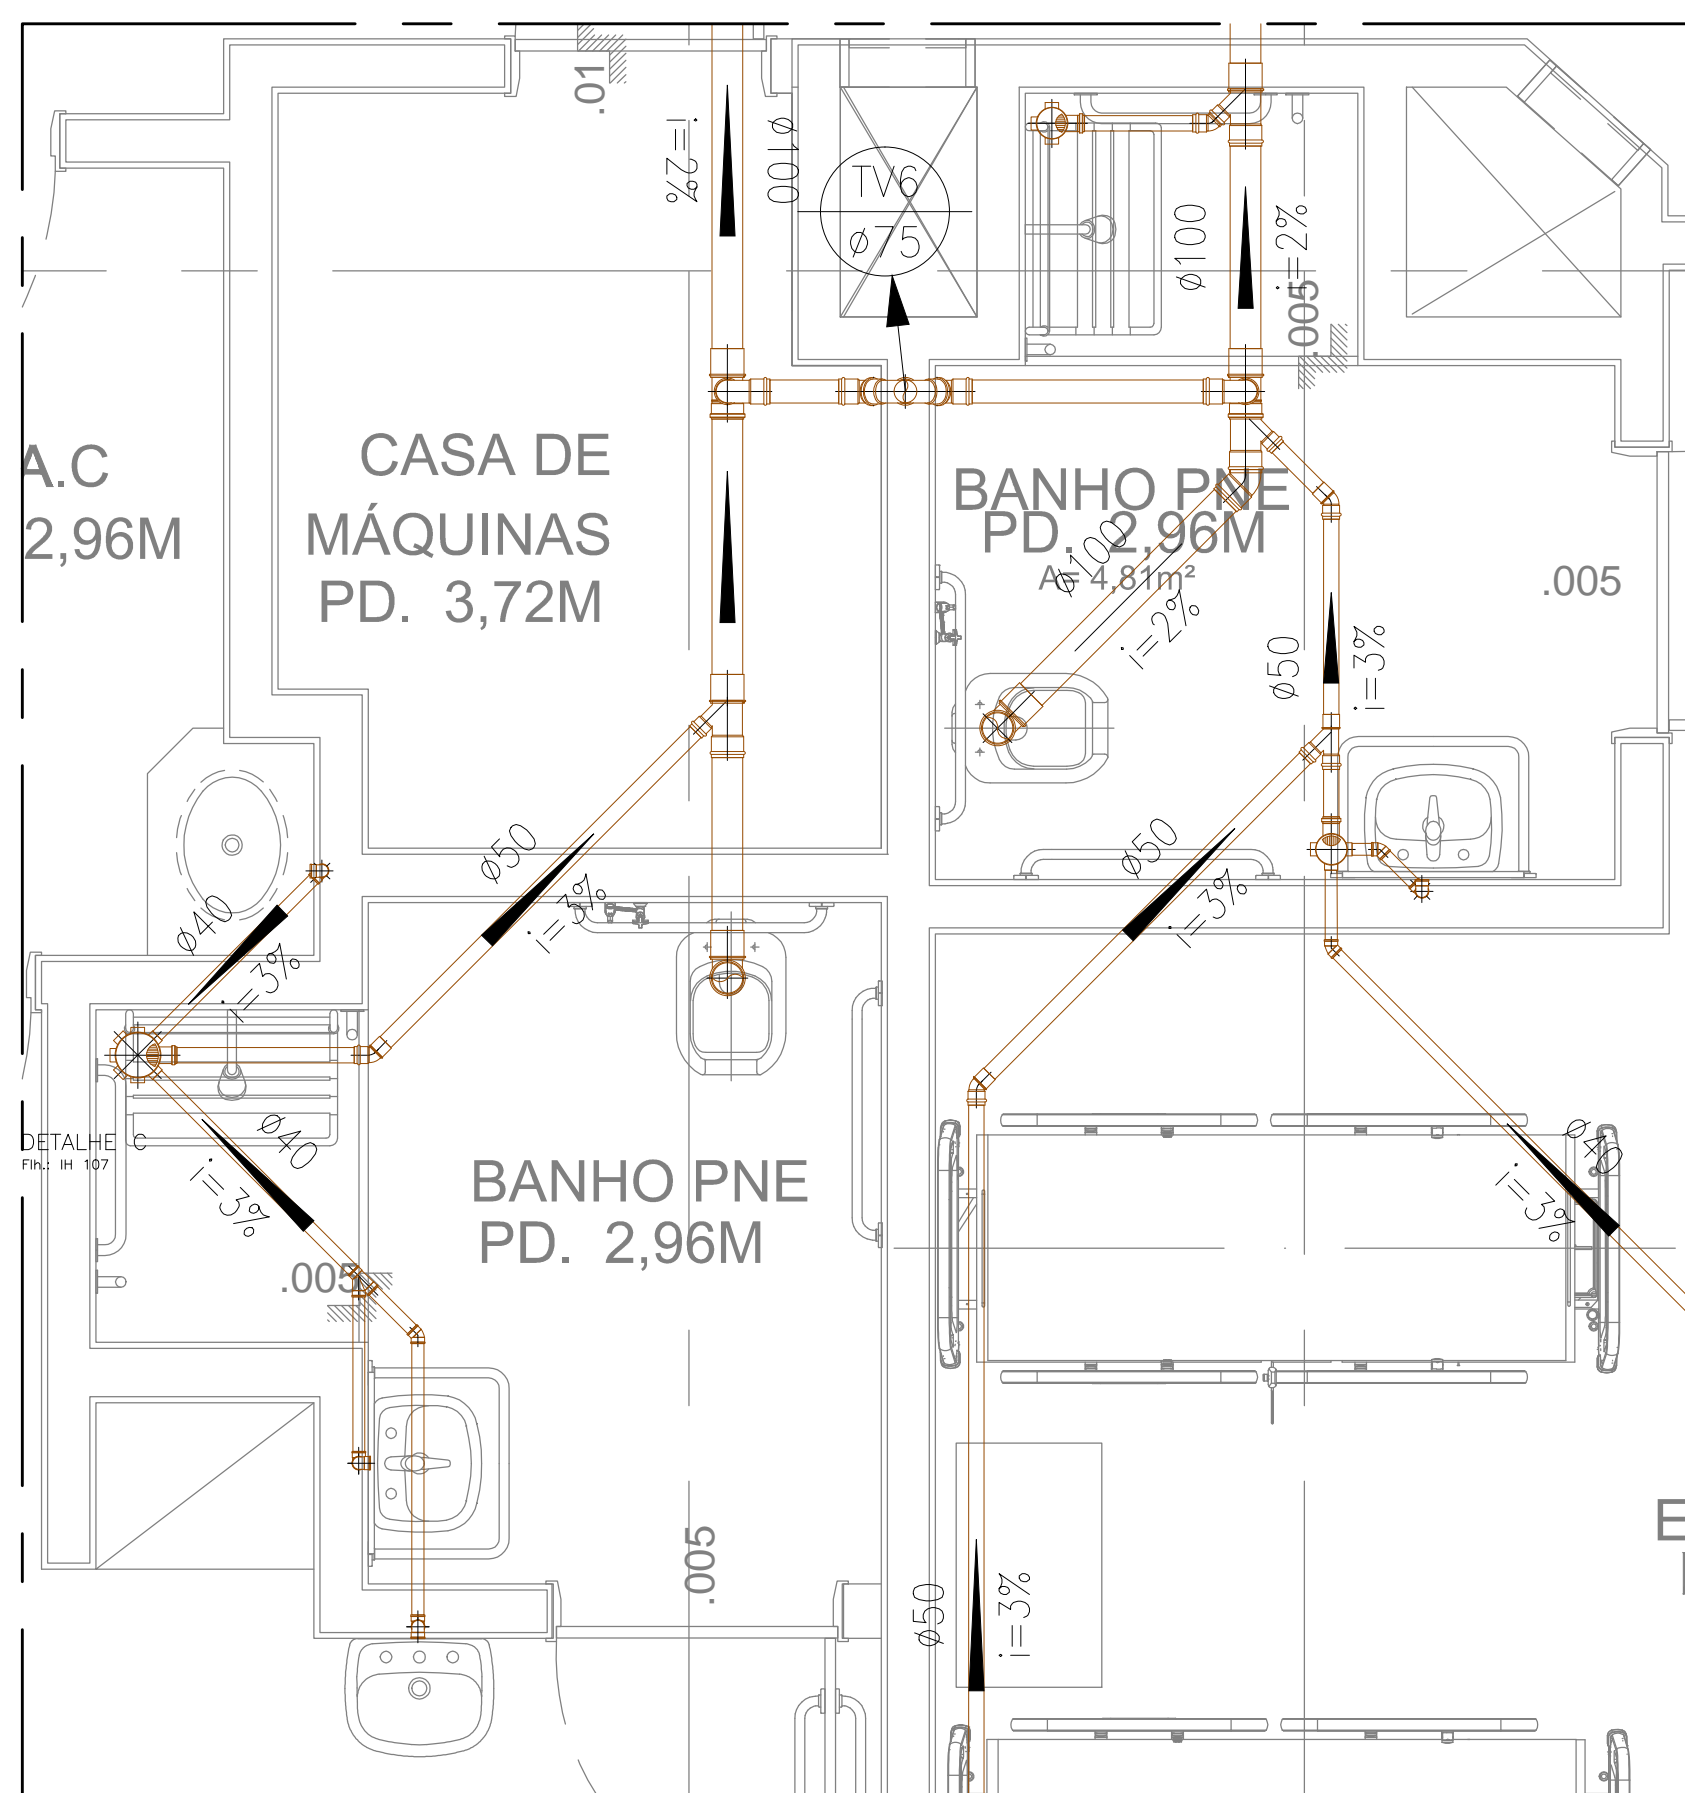

DETALHE C
FIL.: IH 107

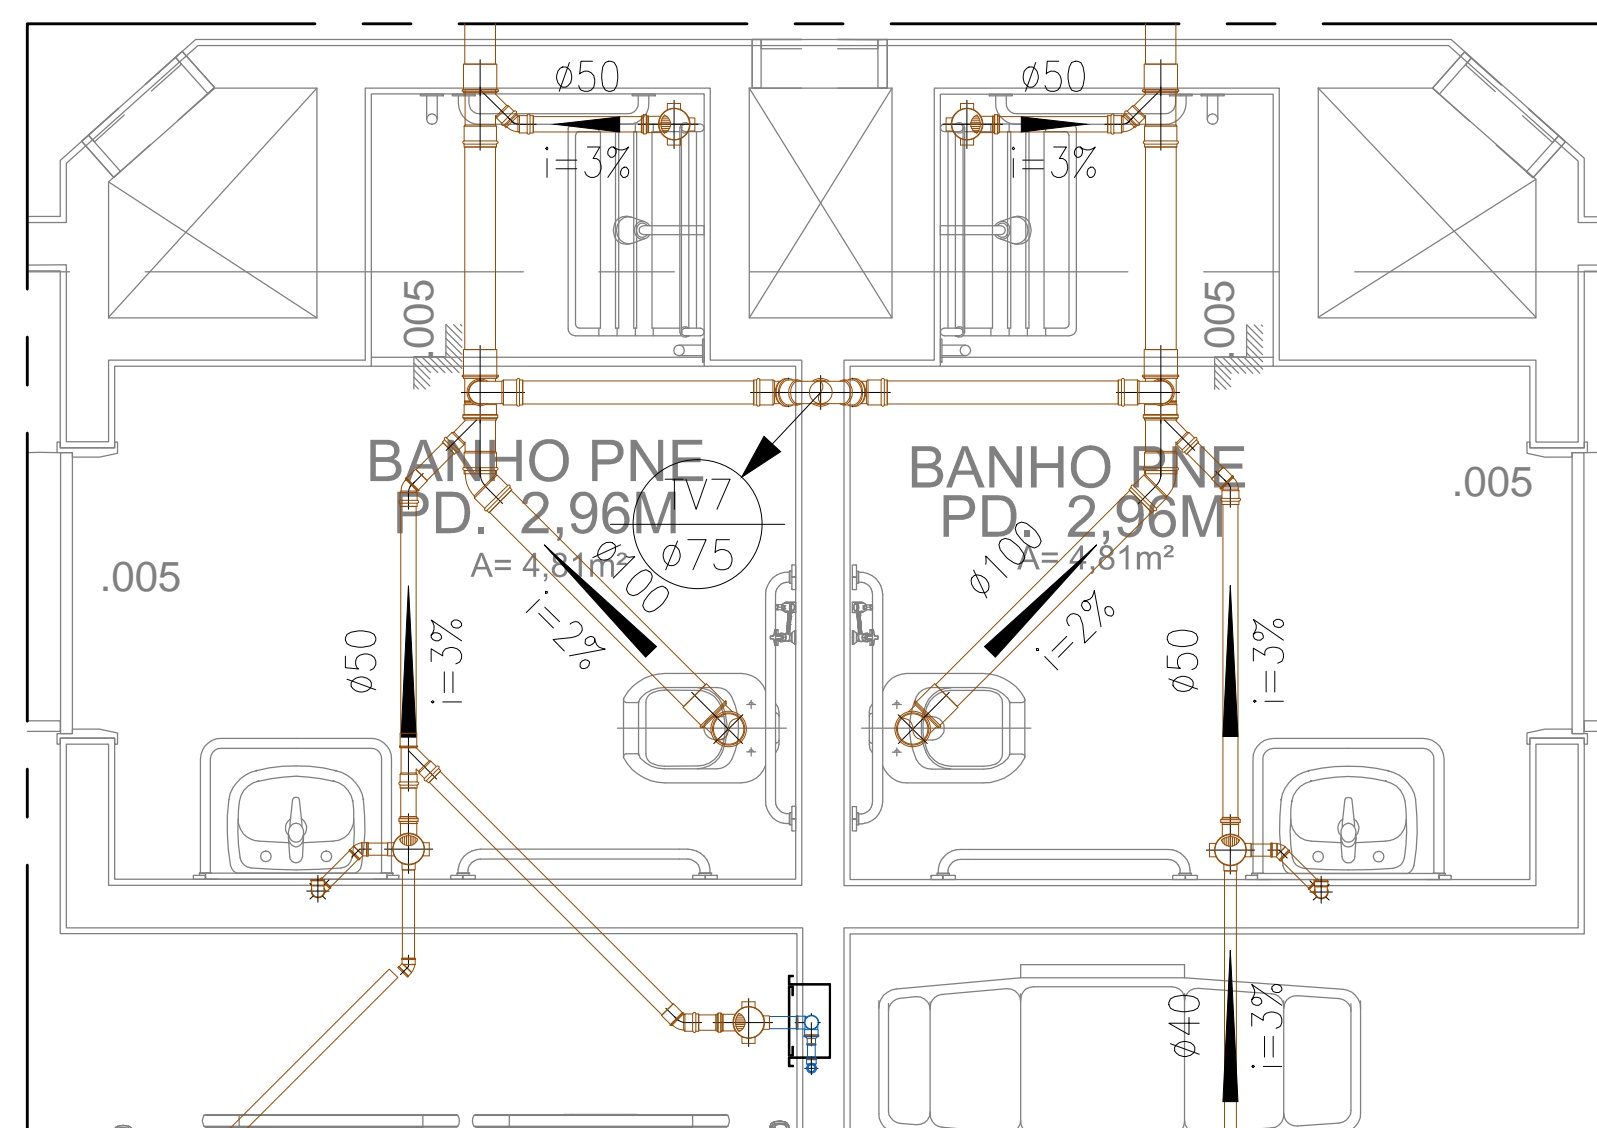

DETALHE D
FIL.: IH 107

| | | | |
|---|-------|---|---------------|
| <p>06 AGO/18 Conforme revisão de arquitetura atualizada com data em 01/08/18 via Autodesk</p> <p>05 JUN/18 As Built (conforme revisão de arquitetura recebida em 16/05/2018)</p> <p>04 DEZ/16 Conforme arquitetura recebida em 30/11/2016</p> <p>03 AGO/16 Conforme solicitação via e-mail recebida em 25/08/2016</p> <p>02 JUL/15 Conforme revisão de arquitetura recebida em 08/05/2015</p> <p>01 FEV/10 Conforme ata de reunião em 19/12/14, e arquitetura recebida em 05/02/15</p> <p>00 NOV/14 Emissão inicial</p> | | | |
| <p>NGM DATA DESCRIÇÃO</p> | | | |
| <p>EDIFICAÇÃO</p> | | | |
| <p>Simétrica Engenharia Ltda. RUA JOSÉ AUGUSTO, 118 - CENTRO SÃO PAULO - SP - CEP: 01000-00 FONE: (11) 3112-1125 / FAX: (11) 3112-2143 E-MAIL: simetrica@simetrica.com.br</p> | | <p>ENG. LEVI CARNIETO F: (11) 99962.6776 / (11) 3682.3725 levicarnieto@terra.com.br CREA-SP: 5060204596/D</p> | |
| <p>INSTALAÇÕES HIDRÁULICAS</p> | | | |
| <p>ETAPA</p> <p>PROJETO EXECUTIVO</p> | | <p>NÚMERO DA FOLHA</p> <p>IH 109</p> | |
| <p>DESENVOLVIDOR</p> <p>HOSPITAL DE BEBEDOURO</p> | | | |
| <p>LOCAL</p> <p>AVENIDA AMÉLIA BERNARDINO CUTRALE - BEBEDOURO - SP</p> | | | |
| <p>REFERÊNCIA</p> <p>DETALHE: REDE DE CAPTAÇÃO DE ESGOTO</p> | | | |
| <p>PAVIMENTO TIPO</p> | | | |
| ESCALA | 1:25 | DATA | AGO/2018 |
| UNIDADE | METRO | DESENHO | RENIÉ |
| | | CONFÉRENÇA | ENG. LEVI |
| | | PROJETO | LEVI CARNIETO |
| | | PROJETO DE REFERÊNCIA | LEVI CARNIETO |
| | | PROJETO DE REFERÊNCIA | LEVI CARNIETO |