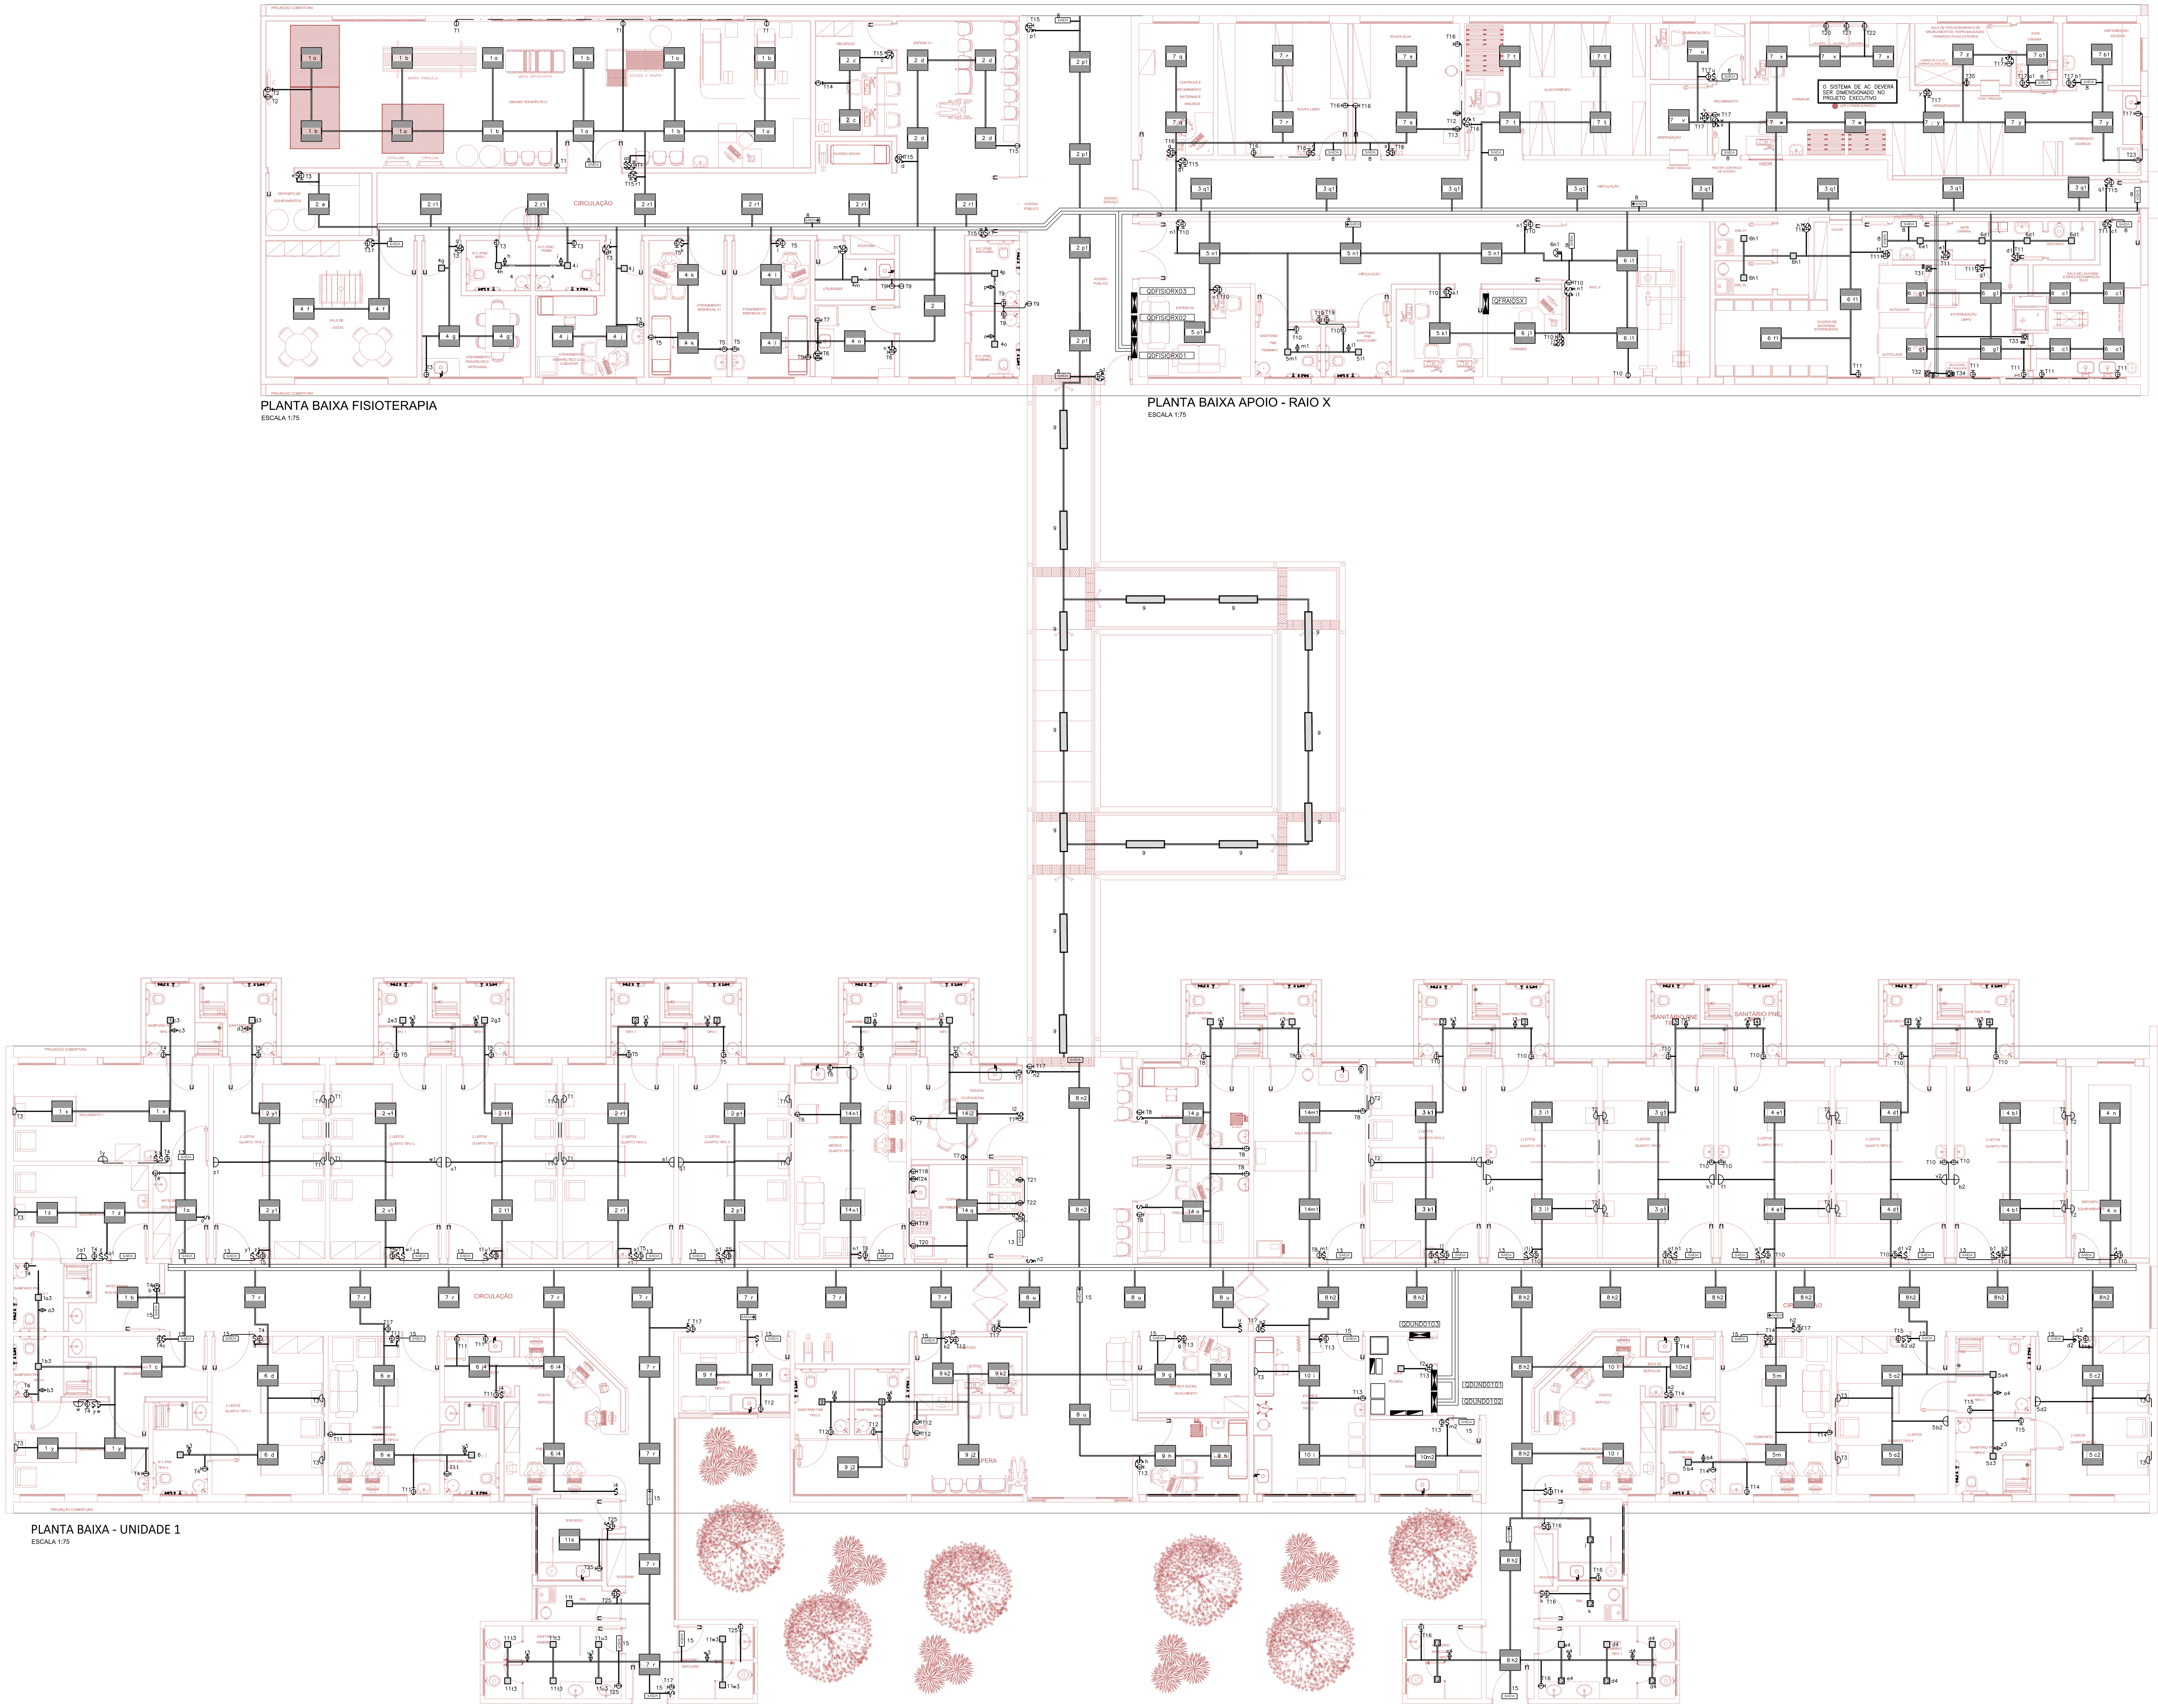


## LEGENDA

- QUADRO DE DISTRIBUIÇÃO DE ENERGIA, INSTALAÇÃO DE EMBUTIR, h=1,50m
- LUMINÁRIA QUADRADA DE EMBUTIR, PRÓPRIA PARA AMBIENTE HOSPITALAR, PARA TECNOLOGIA LED,36W, MOLDURA EM CHAPA DE AÇO PINTADO NA COR BRANCO, CORPO EM CHAPA DE ALUMÍNIO COM PINTURA ELETROSTÁTICA NA COR BRANCO. DIFUSOR EM POLÍMERO TRANSLÚCIDO. DIMENSÕES 625X625mm
- LUMINÁRIA QUADRADA DE EMBUTIR, PARA TECNOLOGIA LED,21W, MOLDURA EM CHAPA DE AÇO PINTADO NA COR BRANCO, CORPO EM CHAPA DE ALUMÍNIO COM PINTURA ELETROSTÁTICA NA COR BRANCO. DIFUSOR EM POLÍMERO TRANSLÚCIDO. DIMENSÕES 300X300mm
- LUMINÁRIA TIPO ARANDELA PARA BALIZAMENTO NOTURNO, PARA 1 LÂMPADA LED 5W h=0,40m
- LUMINÁRIA TIPO ARANDELA PARA AVISO DO RAIOS X EM USO, SOBRE A PORTA CONFIRMAR COM FORNECEDOR DO EQUIPAMENTO
- PONTO PARA ILUMINAÇÃO NA RÉGUA HOSPITALAR – O COMANDO SE ENCONTRA NA RÉGUA
  O CIRCUITO DEVERÁ OBRIGATORIAMENTE SER PROVIDO DE DR 30mA.
- LUMINÁRIA IP65, DE SOBREPOR, PARA 02 LÂMPADAS TUBULARED LED DE 13W FIXADA AO PERFILADO
- LUMINÁRIA DE EMERGÊNCIA, LED, DE SOBREPOR, AUTONOMIA MÍNIMA DE 2 HORAS, COM A INDICAÇÃO "SAÍDA", h=2,30m
- IDEM, PORÉM COM A SETA INDICATIVA
- INTERRUPTOR BIPOLAR SIMPLES h=1,00m EM CAIXA 4"x 2"
- INTERRUPTOR BIPOLAR PARALELO h=1,00m EM CAIXA 4"x 2"
- CONJUNTO DE 2 INTERRUPTORES BIPOLARES SIMPLES h=1,00m EM CAIXA 4"x 4"
- SENSOR DE PRESENÇA NO TETO
- TOMADA NBR14.136 127V , h=0,40m EM CAIXA 4"x 2"
- IDEM, PORÉM h=1,00m
- TOMADA NBR14.136 220V , h=0,40m EM CAIXA 4"x 2"
- IDEM, PORÉM h=1,00m
- TOMADA IP 65, 3P+T,32A,240V, EM CAIXA DE NYLON,ALTURA DE MONTAGEM 1,10m
- TOMADA IP 65, 2P+T,32A,240V, EM CAIXA DE NYLON,ALTURA DE MONTAGEM 1,10m
- ELETROCALHA LISA 200X50mm PARA ENERGIA, COM SEPTO DIVISOR PARA ENERGIA NORMAL E NO-BREAK/SISTEMA I-T
- ELETROCALHA LISA 100X50mm PARA ENERGIA
- PERFILADO LISO 38x38mm COM TAMPA
- ELETRODUTO DE AÇO GALVANIZADO APARENTE
- ELETRODUTO DE PVC RÍGIDO EMBUTIDO NA PAREDE

## NOTAS:

1. CODIFICAÇÃO DE CORES DE CONDUTORES

   FASES: R-PRETO; S-BRANCO E T-VERMELHO.
   NEUTRO: AZUL.
   CONDUTOR DE ATERRAMENTO: VERDE OU VERDE/AMARELO
   RETORNO: MESMA COR DAS FASES
2. OS CONDUTORES DOS CIRCUITOS TERMINAIS DEVERÃO SER 750V LIVRES DE HALOGÊNIO, CONFORME NBR 13.248,SEÇÃO MÍNIMA 2,5mm2.
3. OS CONDULETES DEVERÃO SER SEM REBARBAS INTERNAS OU EXTERNAS, COM TAMPAS APARAFUSADAS E GAXETA PARA VEDAÇÃO.
4. ELETRODUTOS DE ENERGIA SEM INDICAÇÃO DE BITOLA SÃO Ø3/4".
5. PARA SEÇÃO NOMINAL DOS CONDUTORES VER FOLHA DIAGRAMA E TABELA DE CARGAS.
6. TODOS OS CIRCUITOS DEVERÃO SER IDENTIFICADOS ATRAVÉS DE ANILHAS PLÁSTICAS NAS ELETROCALHAS, INDICADO CABOS DE FORÇA E CIRCUITOS TERMINAIS (QUADRO E NÚMERO SEQUENCIAL DO CIRCUITO).
7. AS TOMADAS NBR 14.136 PARA EQUIPAMENTOS DA COPA DEVERÃO SER DE 20A.
8. **TODAS AS POTÊNCIAS DOS EQUIPAMENTOS DEVERÃO SER CONFIRMADAS NO PROJETO EXECUTIVO. A CONTRATADA DEVERÁ FAZER AS NECESSÁRIAS ADEQUAÇÕES DAS PROTEÇÕES E CABOS NOS QUADROS.**

NOTAS

1. CONFERIR MEDIDAS NO LOCAL
2.
3.
4.
5.
6.

| REV. | DESCRIÇÃO | RESPONSÁVEL | DATA |
|---|---|---|---|
| | AS BUILT | | |
| | EMISSÃO INICIAL | | |

arkhitekton ASSOCIADOS

**Secretaria de Estado da Saúde**

GOVERNO DO ESTADO SÃO PAULO

UNIDADE: HOSP. ESTADUAL MANOEL DE ABREU
LOCAL: R. Salvador Filardi, 6-88 – Vila Rocha, Bauru – SP
REFERÊNCIA: PROJETO BASICO – FISIO – APOIO ILUMINAÇÃO E TOMADAS

PLANTAS

CÓDIGO DO EDIFÍCIO:
FOLHA: HMA-ELE-07
ÁREA:
ESCALA: 1:75
DATA: OUTUBRO/2017
ARQUIVO: HMA-ELE-07-UNIDADE1-FISIO-RAIOSX.DWG

GRUPO TÉCNICO DE EDIFICAÇÕES
Av. Dr. Enéas Carvalho de Aguiar, nº188, 3ºandar São Paulo-SP Cep 05403-000
Tel. (11)3066 8420 Fax (11)3066 8482
DIRETOR DO G.T.E.: Arq. ADHEMAR DIZIOLI FERNANDES
AUTORES DO PROJETO: arq. CAMILO CHINGOTTE